


REV.	ENDRINGEN GJELDER	SIGN.	DATO
TEGNINGSTYPER	<input type="checkbox"/> SKISSEPROSJEKT <input type="checkbox"/> FORELØPIG <input type="checkbox"/> FORPROSJEKT <input type="checkbox"/> DETALJPROSJEKT	<input type="checkbox"/> BYGGESØKNAD <input checked="" type="checkbox"/> SOM BYGGET	
GRUNNLAGSTEKNING			
PROSJEKT	Tolllugata 87 Drammen Kullkompaniet AS 3041 Drammen		
TITTEL	BRANNTEKNING 2. etasje		
BRANNINGENØREN AS	Peder Bildt veg 15, 3714 Skien www.branningenoren.no		
REVISJON	TEGN. NR	BRANN ZON	
	JU	Brann 201	
TEGNET AV	TEGNET DATO	MÅLESTØKK	
	16.03.2016	1:200 I A3	

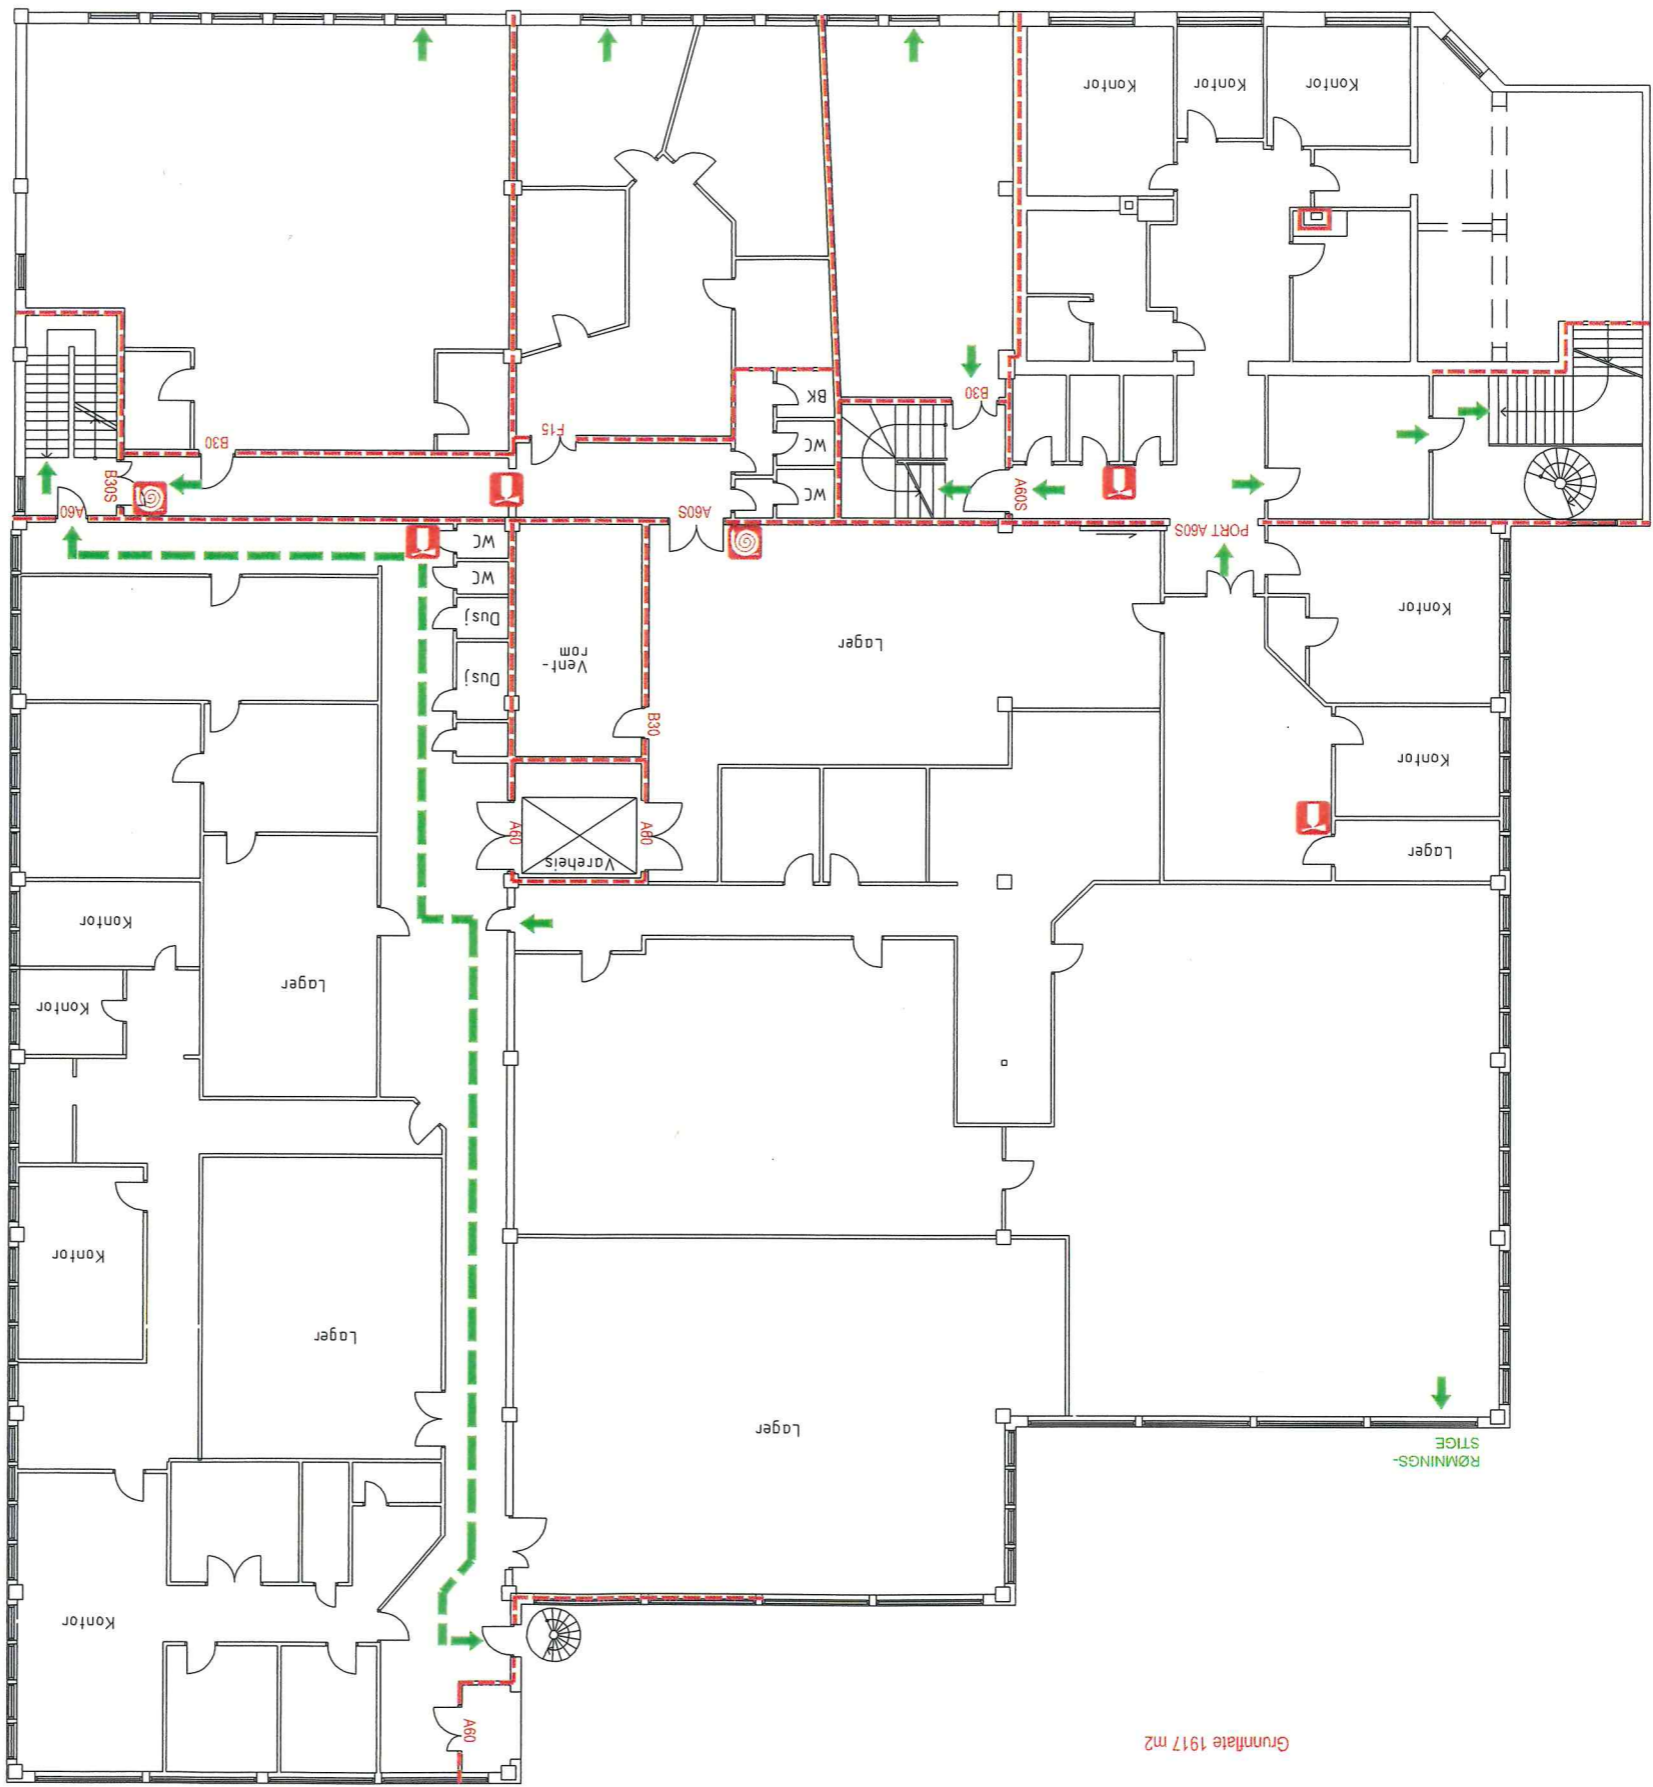

PLAN 2.ETASJE

- Brannklasser eksisterende dører, norsk klassifisering:
- BRANNCELLE KLASSE E160 (A60/B60) ---
 - PIPE / SKORSTEIN □

- A60S BRANNDØR KLASSE A60, SELVLUKKENDE
- A60 BRANNDØR KLASSE A60
- B30S BRANNDØR KLASSE B30, SELVLUKKENDE
- B30 BRANNDØR KLASSE B30
- F15 BRANNDØR KLASSE F15

- HÅNDSLØKKER ☐
- BRANNLANGE ☉

- RØMNINGSVEI/ FLUKTVEI →

SYMBOLLISTE