


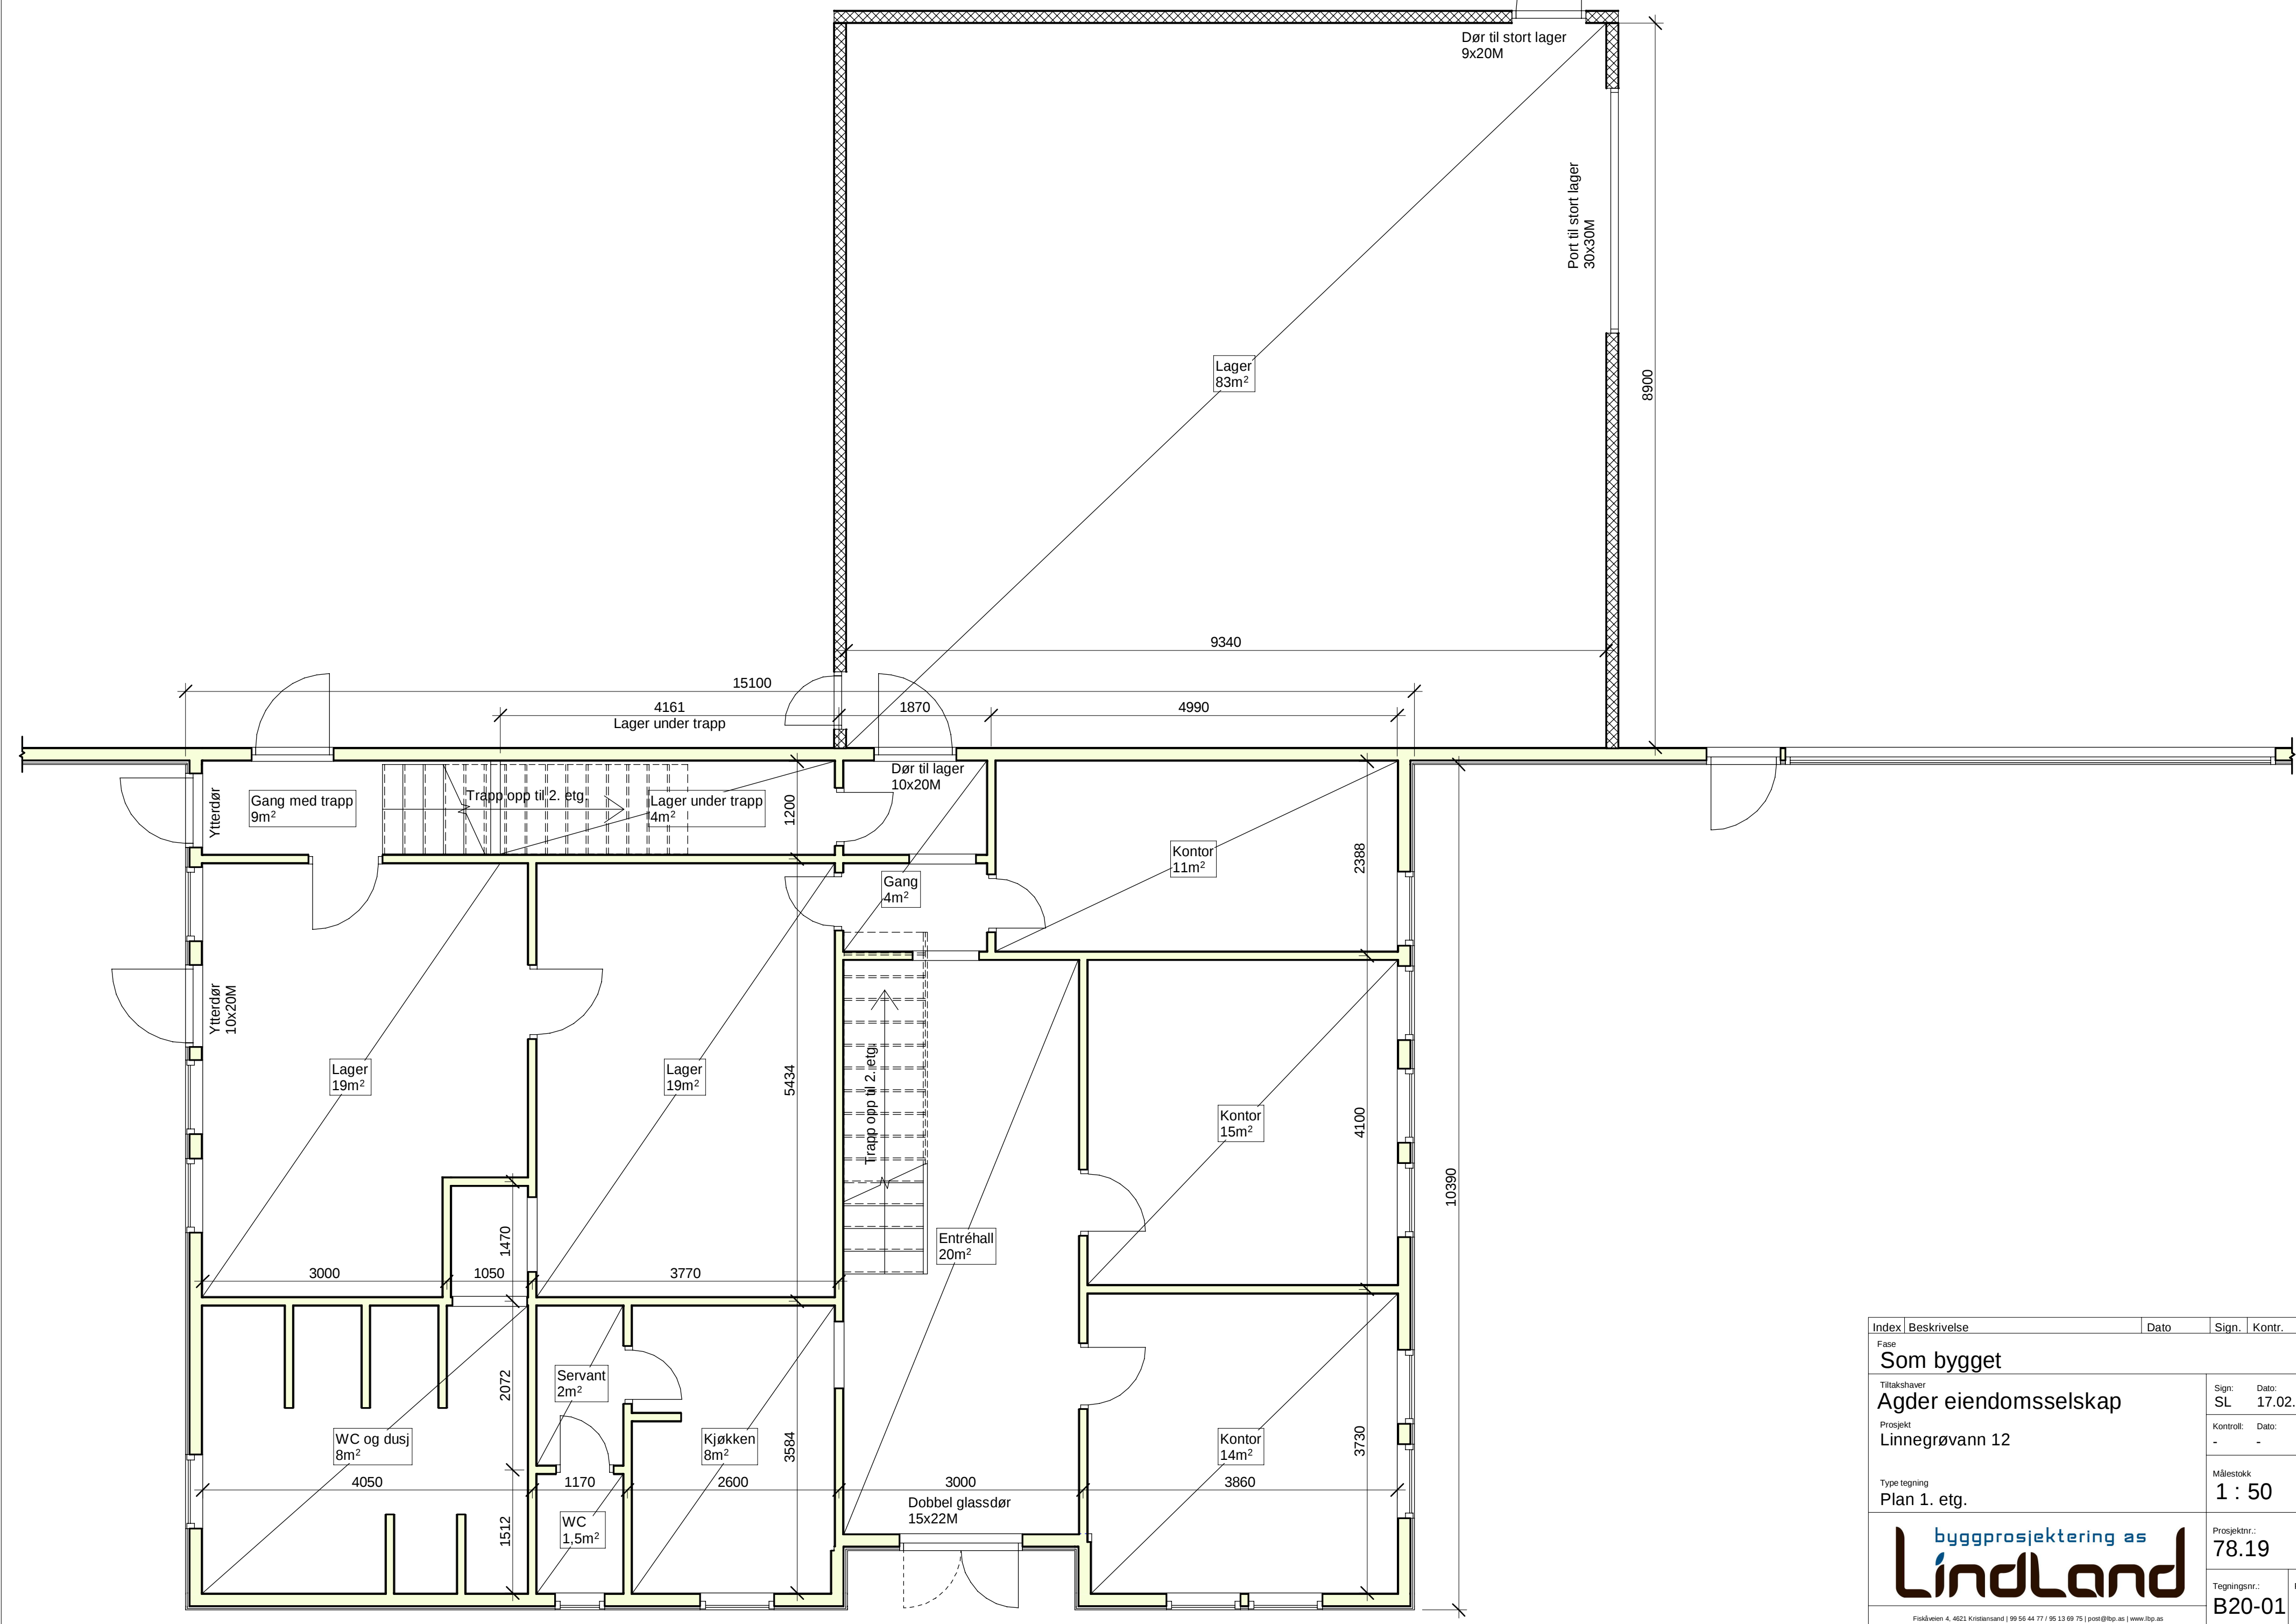

Index	Beskrivelse	Dato	Sign.	Kontr.
Fase				
Som bygget				
Tiltakshaver			Sign:	Dato:
Agder eiendomsselskap			SL	17.02.23
Prosjekt			Kontroll:	Dato:
Linnegrøvann 12			-	-
Type tegning			Målestokk	
Plan 1. etg.			1 : 50	
byggprosjektering as LindLand Fiskåveien 4, 4621 Kristiansand 99 56 44 77 / 95 13 69 75 post@lbp.as www.lbp.as			Prosjektnr.:	
			78.19	
Tegningsnr.:			Rev.	
B20-01				