




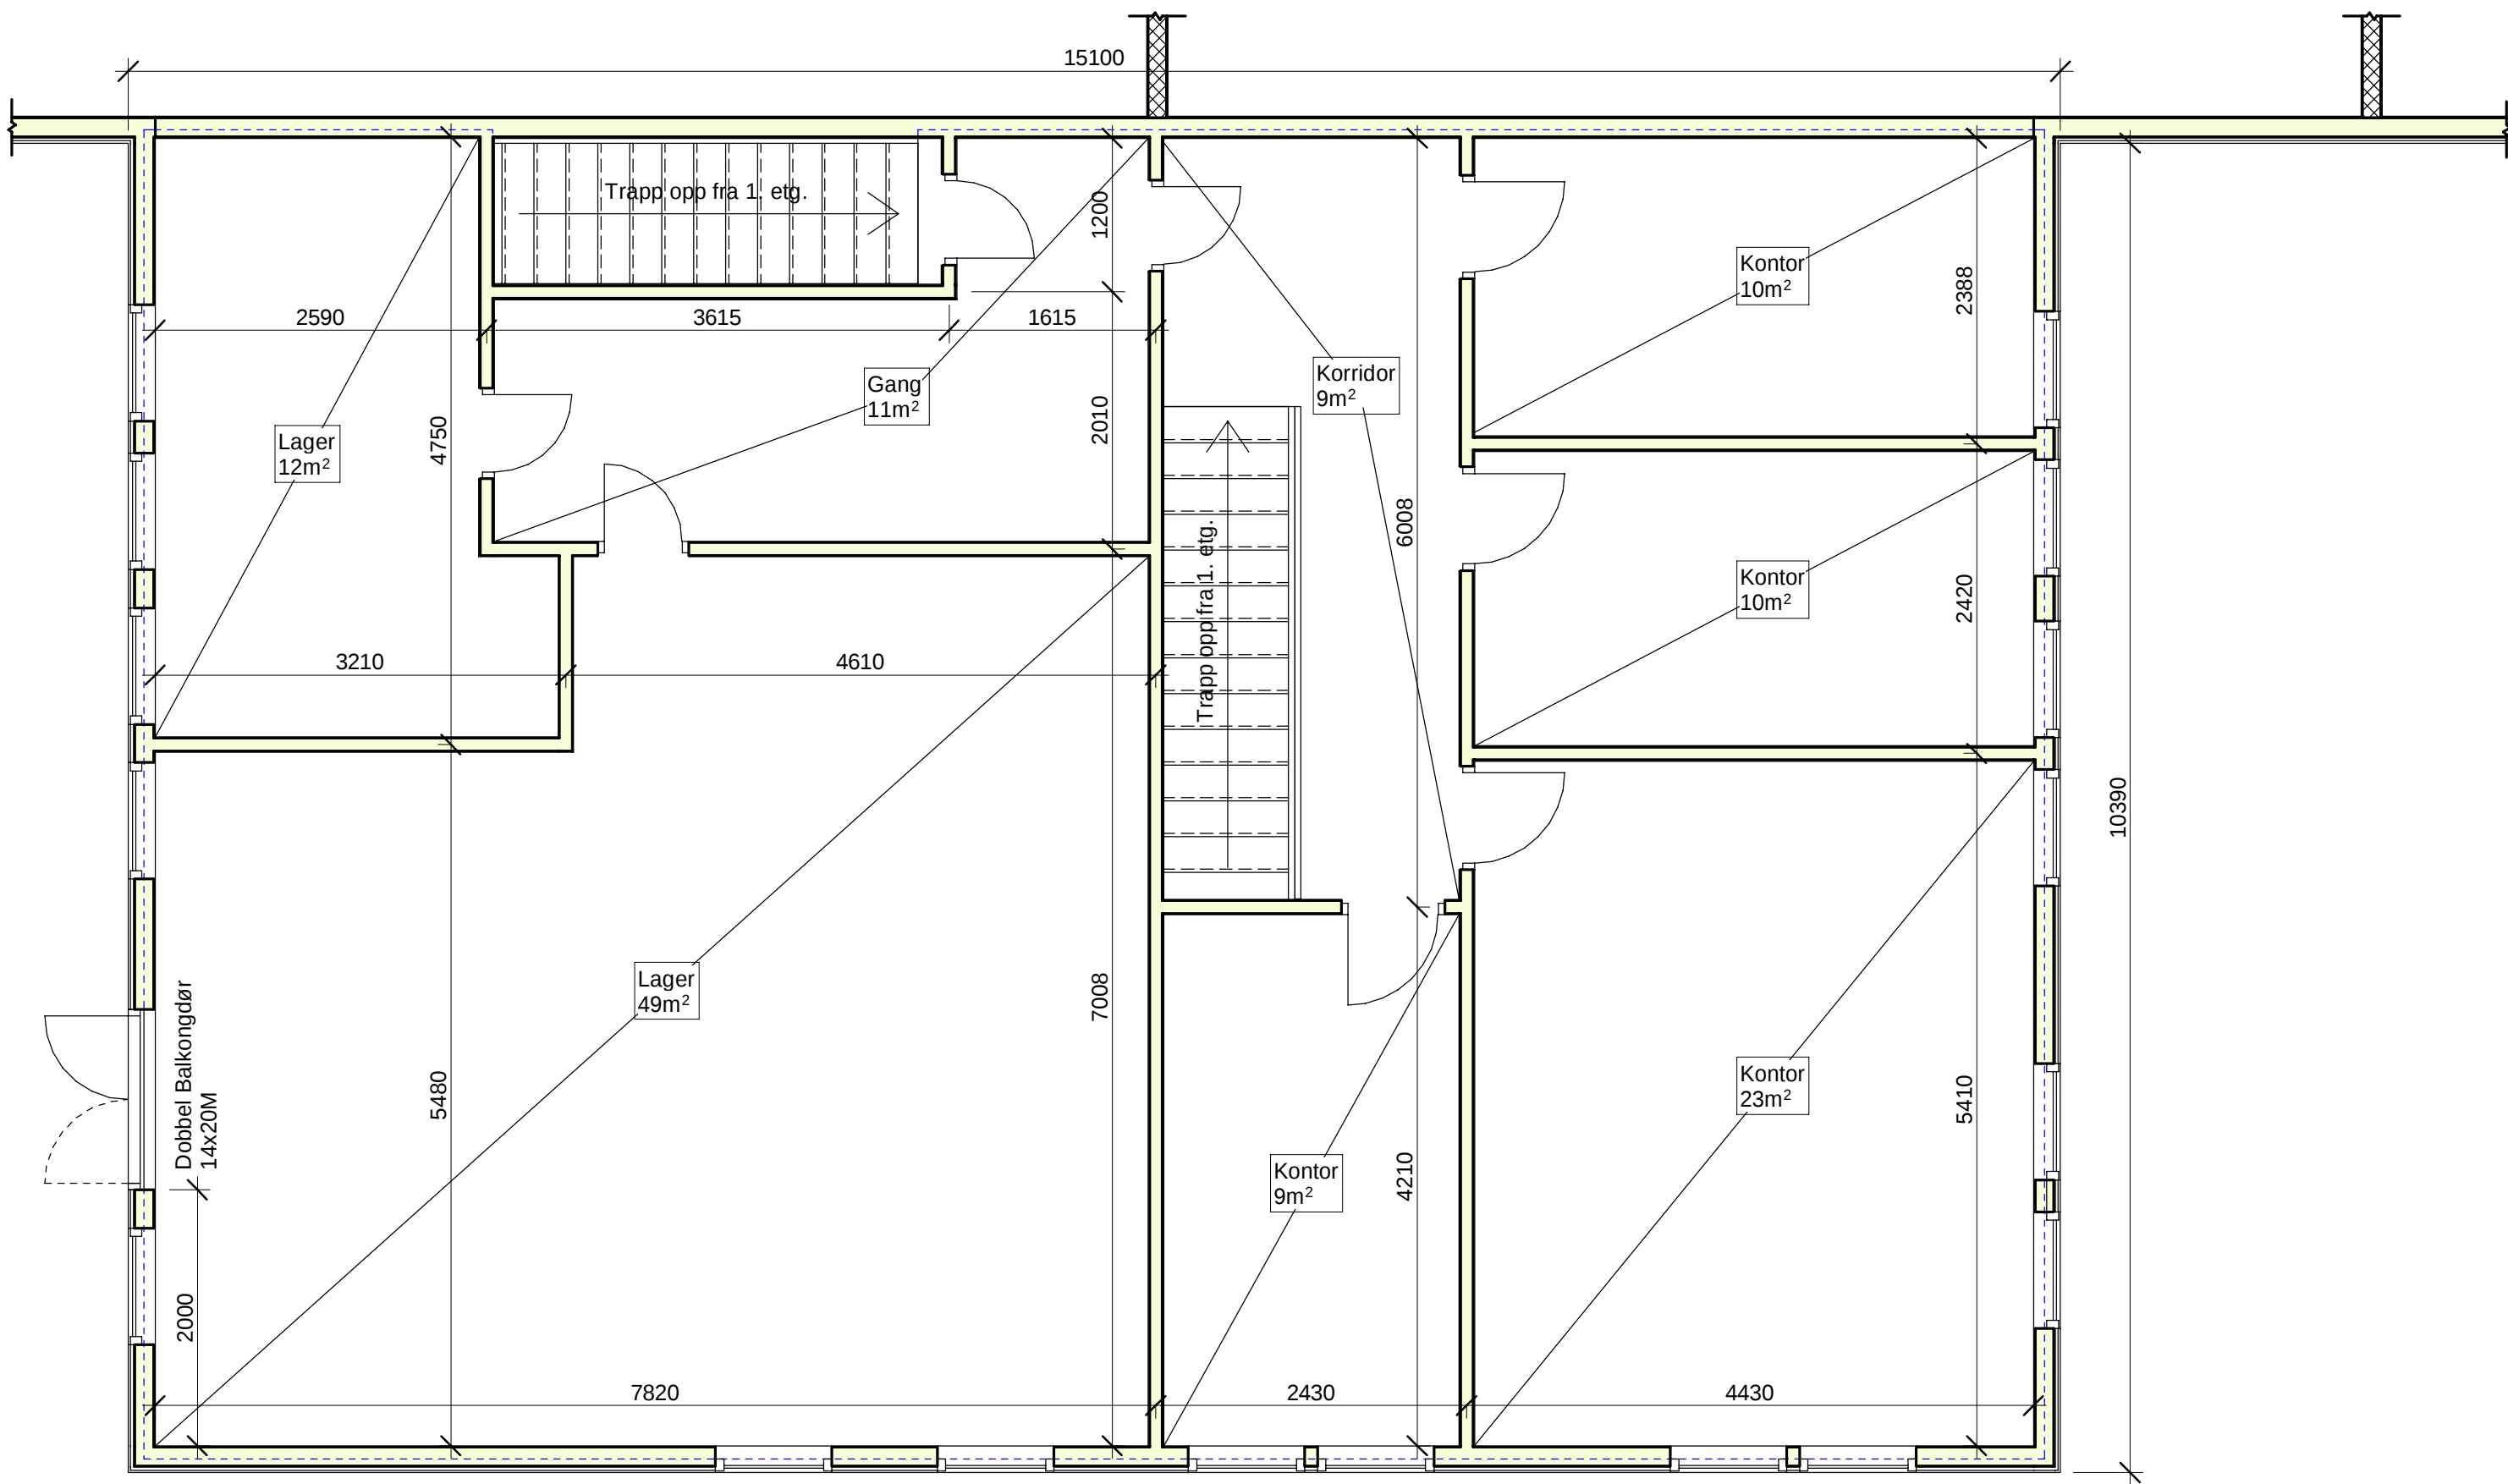

Plan 2. etg.
1 : 50

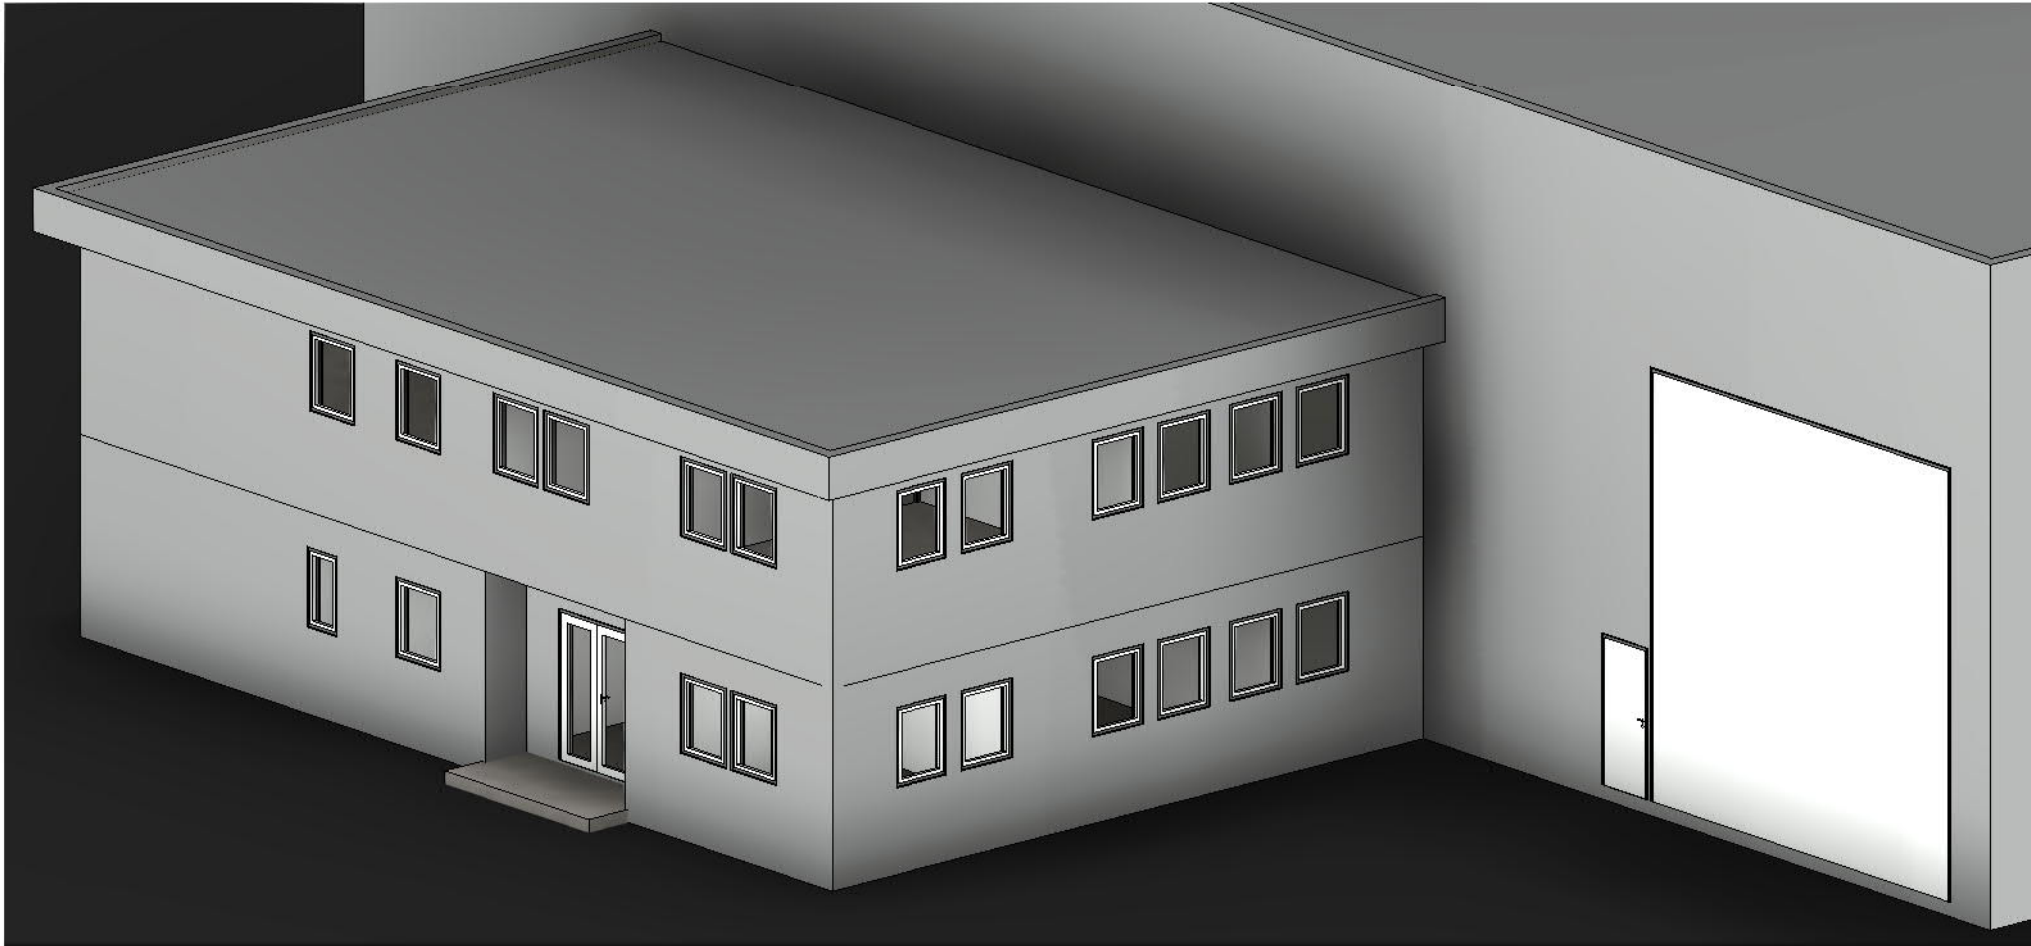

3D Fasade Nord-øst

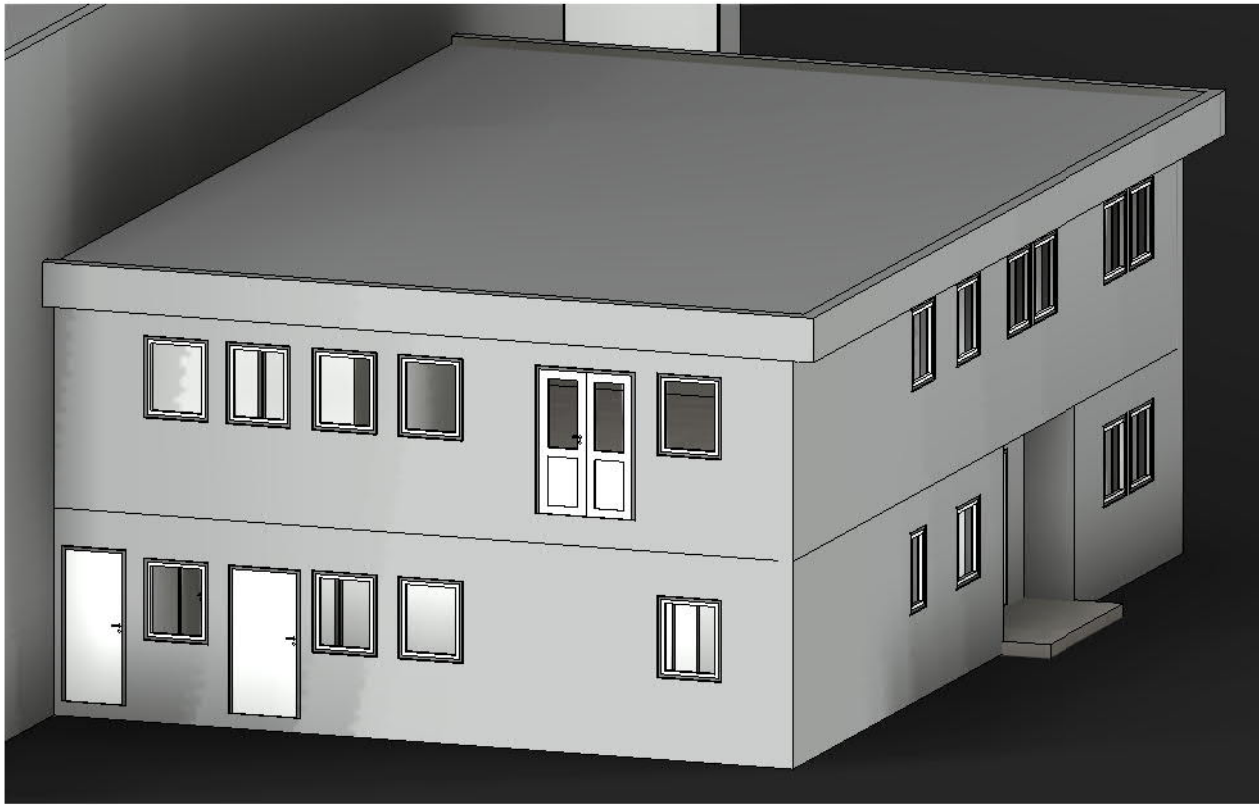

3D Fasade Sør-øst

Index	Beskrivelse	Dato	Sign.	Kontr.
Fase				
Som bygget				
Tiltakshaver		Sign:	Dato:	
Agder eiendomsselskap		SL	17.02.23	
Prosjekt		Kontroll:	Dato:	
Linnegrø vann 12		-	-	
Type tegning		Målestokk		
Plan 2. etg. og fasader		1 : 50		
		Prosjektnr.:		
		78.19		
		Tegningsnr.:	Rev.	
		B20-02		

byggprosjektering as
LindLand

Fiskåveien 4, 4621 Kristiansand | 99 56 44 77 / 95 13 69 75 | post@ltp.as | www.ltp.as