


MÅLELINJE

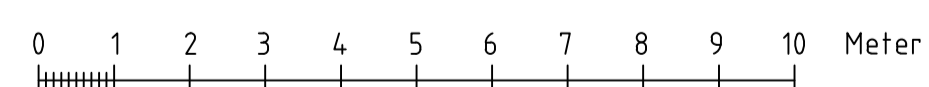

REVISJONSHISTORIKK			
#	REVISJON:	TEGN:	KONTR.: DATO:

PROSJEKTINFORMASJON			
PROSJEKT: Kabelgaten 1 - 1B		OPPDRAGSGIVER: OXER Eiendom	
TILTAKSHAVER:			
BESKRIVELSE: PLAN 3.ETG	TEGNINGSTYPE: Romoversikt	FASE: Som bygget	
TEGNET AV: AL	KONTROLL AV: TS	DATO: 18.04.2018	MÅLESTOKK: 1:100
KUNDENUMMER: 2014-189	PROSJEKTNUMMER: 2014-189	TEGNINGSNR.: 2014189-K1B-103	
PROSJEKTERENDE: Fokus RÅDGIVNING Fokus Rådgivning AS Leif Tronstads plass 6 1337 SANDVIKA Tlf. 481 04 828			REVISJON: OXER EIENDOM