

EKSISTERENDE TAK OVER MEGAF LIS

SJAKT TIL 1.ETASJE

SJAKT TIL G.ETASJE

SJAKT TIL G.ETASJE

VINDKRYSS

C202  
TRAPPEROM 2.ETG  
A: 21,8 m<sup>2</sup>

C201  
VAREMOTTAK  
A: 18,0 m<sup>2</sup>

C203  
FELLESAREAL 2.ETG  
A: 191,0 m<sup>2</sup>



C212  
LEIETAKEREFELLES  
A: 89,0 m<sup>2</sup>

C204  
TRAPPEROM 2.ETG  
A: 18,3 m<sup>2</sup>

C205  
VAREMOTTAK  
A: 12,6 m<sup>2</sup>

LAGER-VAREMOTTAK  
LAGER LOKALE 3

LOKALISERINGSFIGUR

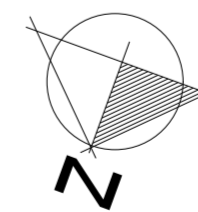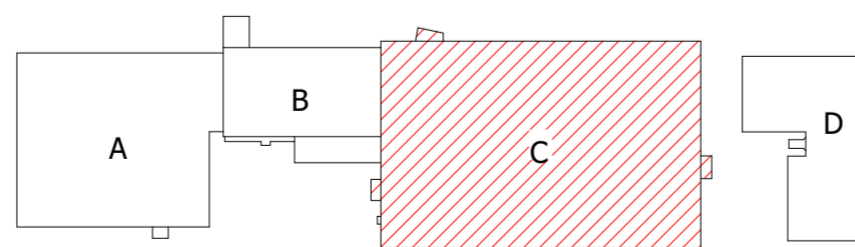

- FELLESAREAL ETASJE
- FELLESAREAL BYGNING
- FELLESAREAL KOMMUNIKASJON
- FELLESAREAL TEKNISK
- LEIETAKERAREAL

Index:	Dato:	Beskrivelse:	Sign.:	Kontr.:

<b>Floberg Holding AS</b>		<b>PX SOLUTIONS AS</b> <small>INGENIØRTJENESTER, PROSJEKT- OG BYGGELEDELSE</small>	
Oppdragsgiver: <b>Floberg Holding AS</b>		Adresse: <b>Billingsstadsletta 14-18, 1396 Billingstad</b>	
Prosjekt: <b>Billingsstadsletta 14-18</b>		Gnr./Bnr.: <b>39/521</b>	
Bygningsdel: <b>Bygg C</b>		Tegningsnavn: <b>C02 2.etg</b>	
Tegnet av / Kontrollert av: <b>PX Solutions AS v/ JV / WK</b>		Dato: <b>03.11.2017</b>	Målestokk: <b>1:200</b>
Tegningstatus: <b>SOM BYGGET</b>		Prosjektsnr. / Tegningsnr.: <b>10178 / A-20-33</b>	Format: <b>A2</b>
			Rev.: 