


Eiendomsretten til denne tegningen har Gjensidige. Denne retten omfattes alle forandringer som måtte gjøres på tegningen. Tegningen skal ikke overlates til andre enn den eller de som Gjensidige har godkjent på forhånd.

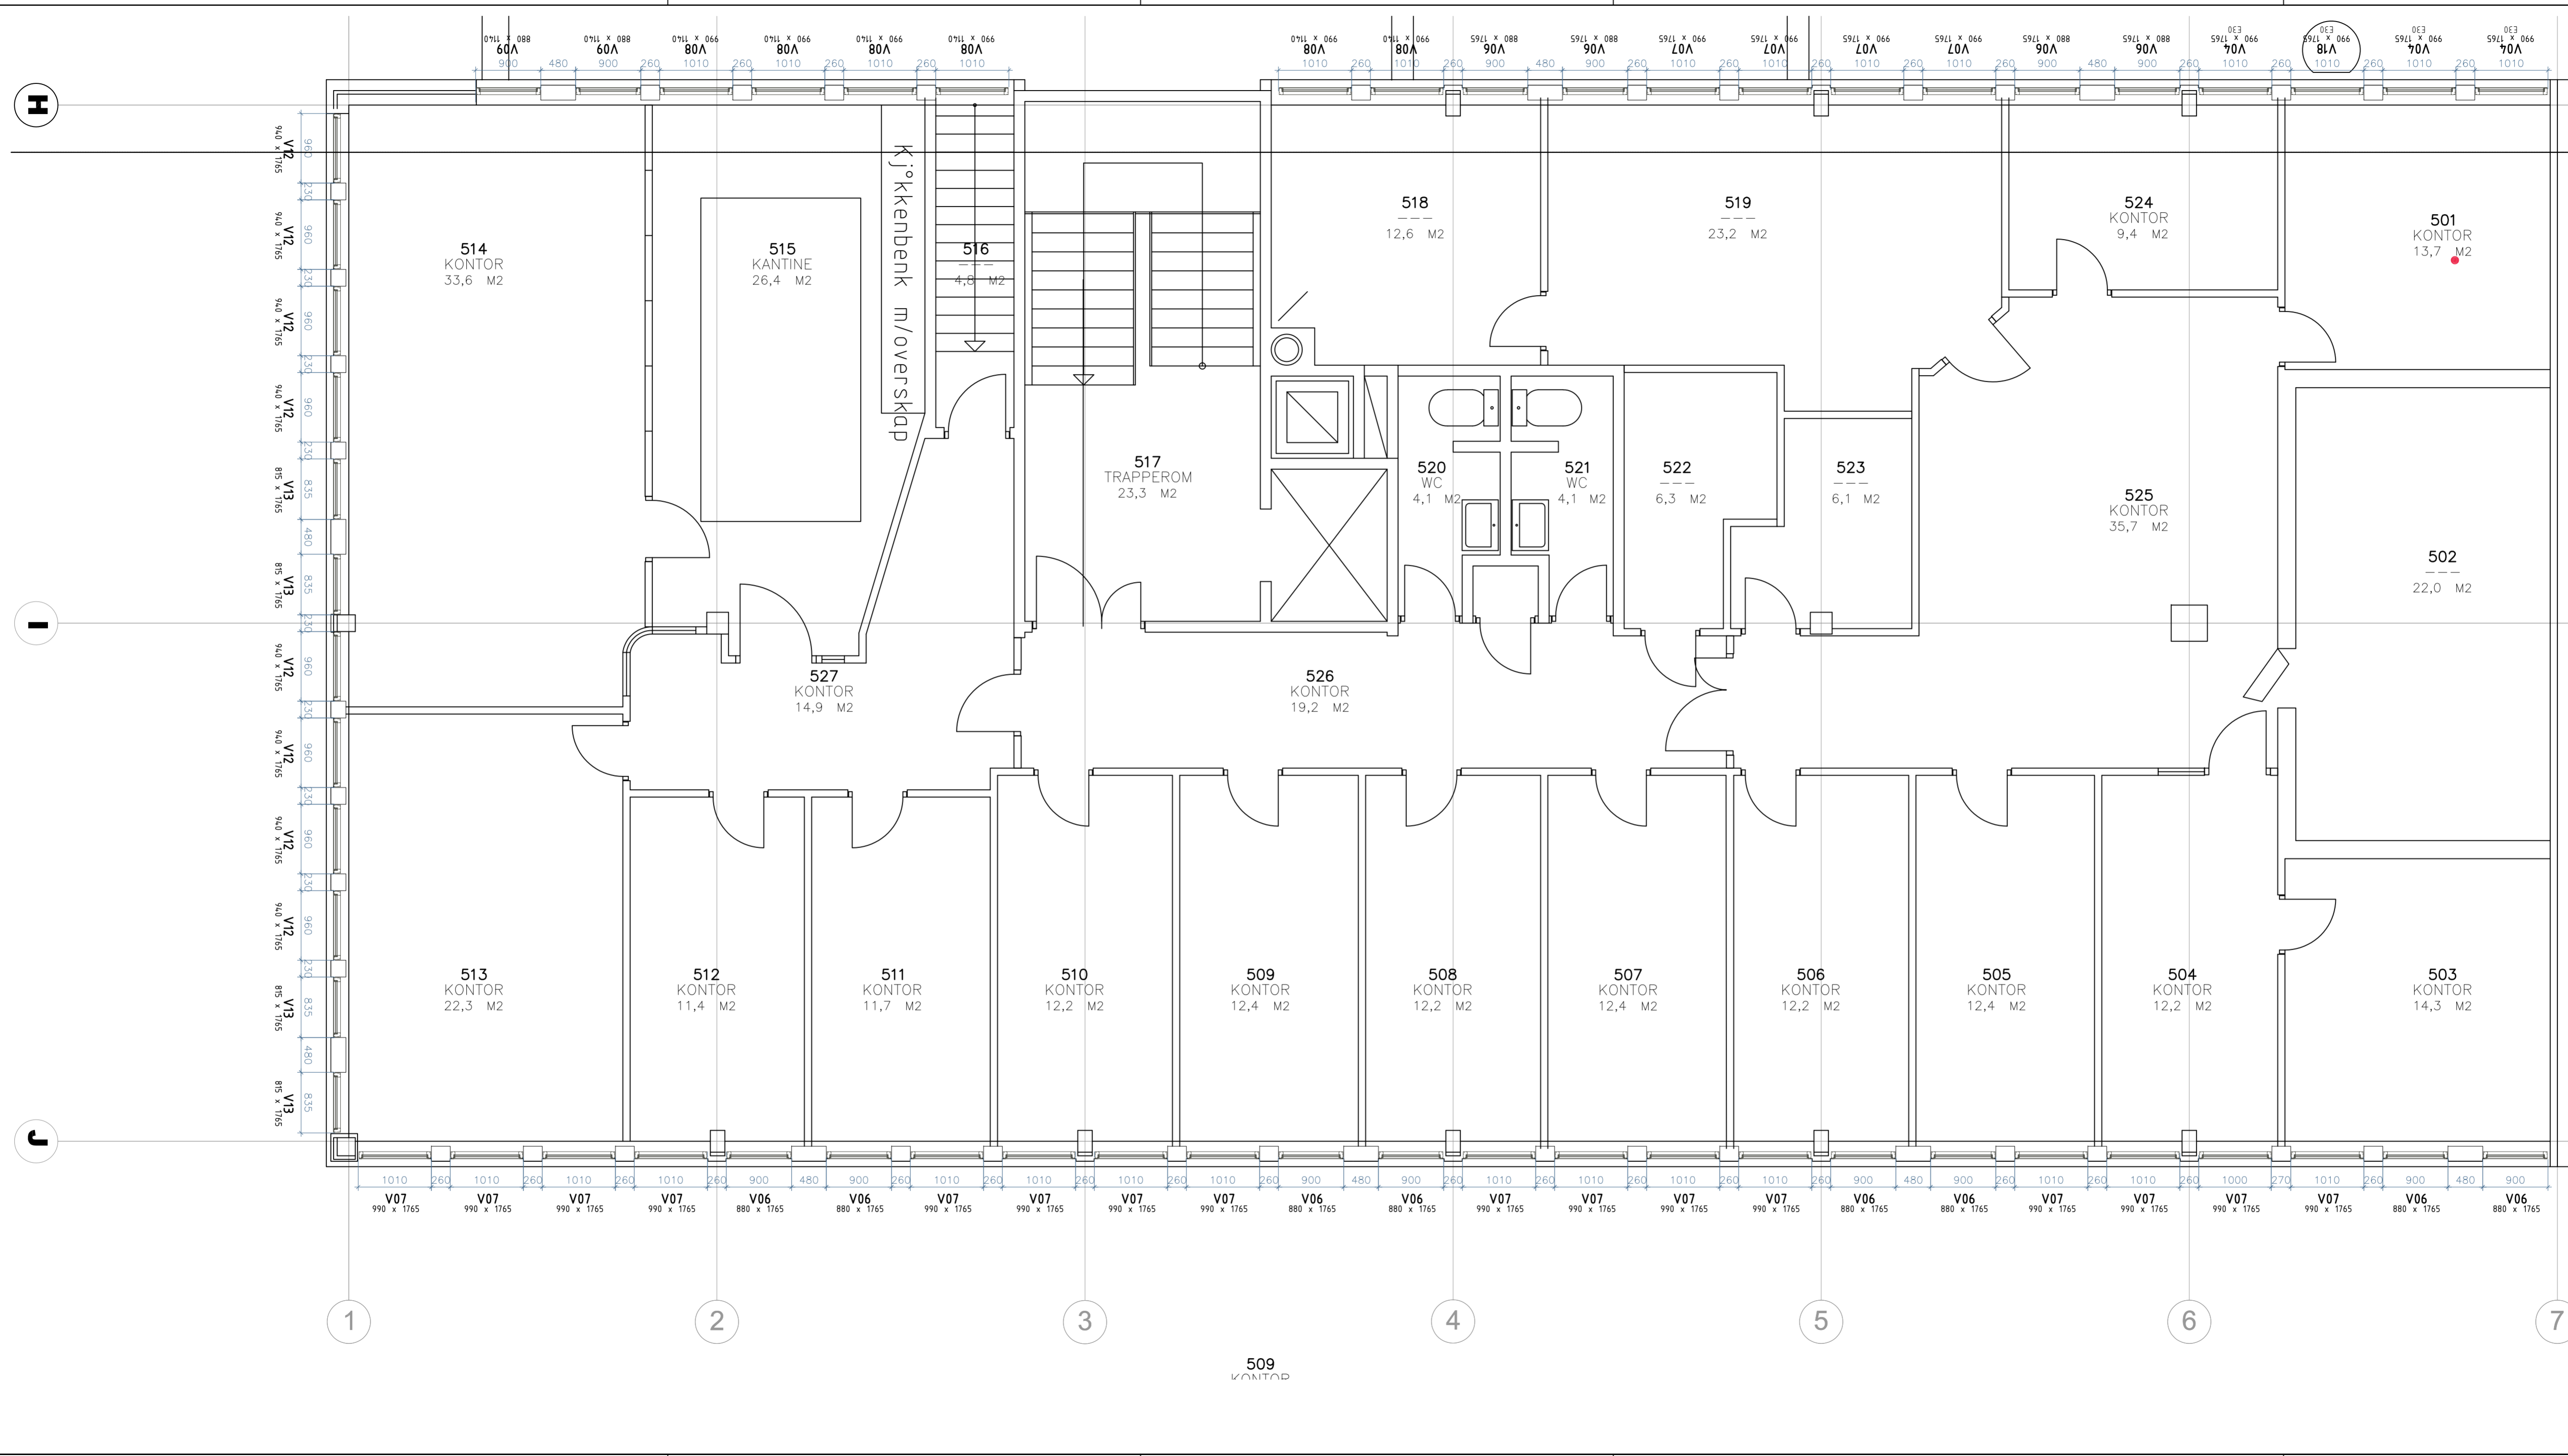

TEGN.NR. **A 015**

TITTEL: **PLAN 5.ETG**

DOKUMENTASJONSTEGNING  
ARBEIDSTEGNING  
TILBUDSTEGNING  
ANMELDSESTEGNING  
FORELØPIG TEGNING

|                         |   |             |          |
|-------------------------|---|-------------|----------|
| Som bygget              | - | -           | 18.12.13 |
| Ind. Revisjonen gjelder |   | Tegn. Sign. | Dato     |

|                         |                     |
|-------------------------|---------------------|
| <b>A</b> ARKITEKT       | ANDERSSEN+ FREMMING |
| <b>B</b> BYGGETEKNIKK   | TLF. 62 54 98 00    |
| <b>E</b> ELEKTROTEKNIKK | FAKS 62 54 98 01    |
| <b>V</b> VVS-TEKNIKK    |                     |
| <b>P</b> PREFAB         |                     |

ANDERSSEN + FREMMING AS, SIVILARKITEKTER MNAL  
SIVILARKITEKT STENAR ANDERSSEN · SIVILARKITEKT TONE FREMMING · SIVILARKITEKT WELLY OLSEN  
ARKITEKTER MNAL, TORGGT 72, POSTBOKS 556, 2304 HAMAR, TLF. 62 54 98 00, FAKS 62 54 98 01

Rev.

18.12.13

ANDERSSEN+ FREMMING

BYGGHERRE

**SPG** Scandinavian Property Group AS

TOTALENTREPRENØR

**ECOSØR** www.ecosor.no

Prosjekt: **TORGGT. 72**

Tittel: **PLAN 5.ETG**

|                                 |                       |                       |
|---------------------------------|-----------------------|-----------------------|
| Tegn. <b>WO</b>                 | Kontr.                | Sign. <b>WO</b>       |
| Filnavn: <b>1151 Plan 5.etg</b> | Mål: <b>1:50</b>      | Dato: <b>14.02.13</b> |
| Saksnr. <b>1151</b>             | Tegn.nr. <b>A 115</b> | Rev.                  |