


Bygg 4

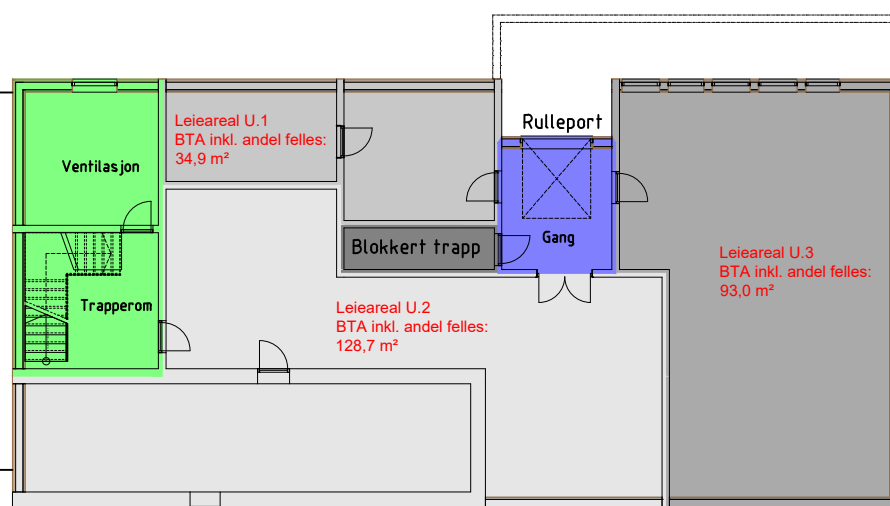

Bygg 3

	Bruttoareal Plan U		
	Fellesareal Bygg 3		
	Fellesareal Eksklusivt		
	Fellesareal Bygg 4		
	Ikke utleidbart areal (Ikke medtatt i bruttoareal for planet)		

Oppdrag
Gamleveien 87

Prosjekt
As Built

Dato
04.01.2024

Tegningsnavn
Leietakertegning

Plan:
U

M.stokk
1:200
A3
Alle mål i mm



Sign.
AOM