


Bygg 4

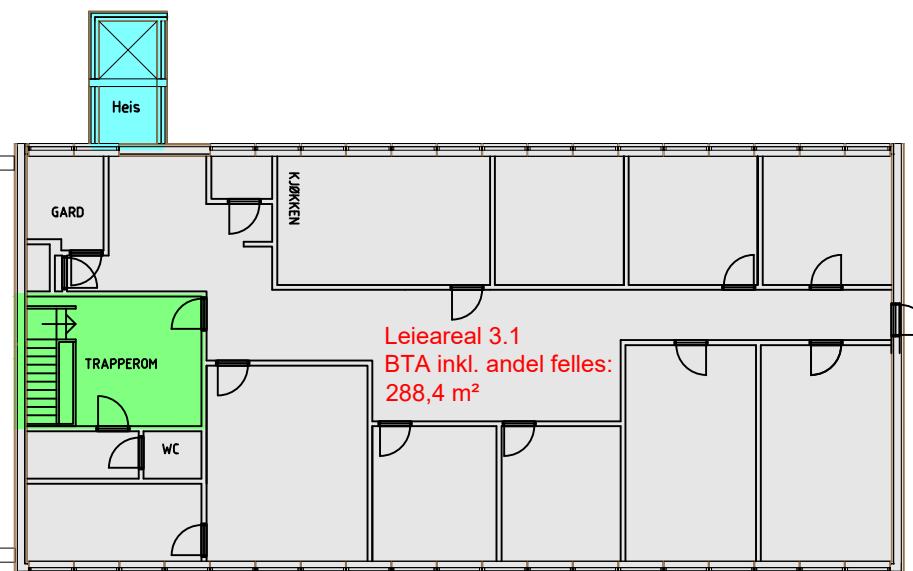

Bygg 3

	Bruttoareal Plan 3		
	Fellesareal Bygg 3		
	Fellesareal Heis		
	Fellesareal Bygg 4		

Oppdrag
Gamleveien 87

Prosjekt
As Built

Dato
04.01.2024

Tegningsnavn
Leietakertegning

Plan:
3

M.stokk
1:200
A3
Alle mål i mm



Sign.
AOM