


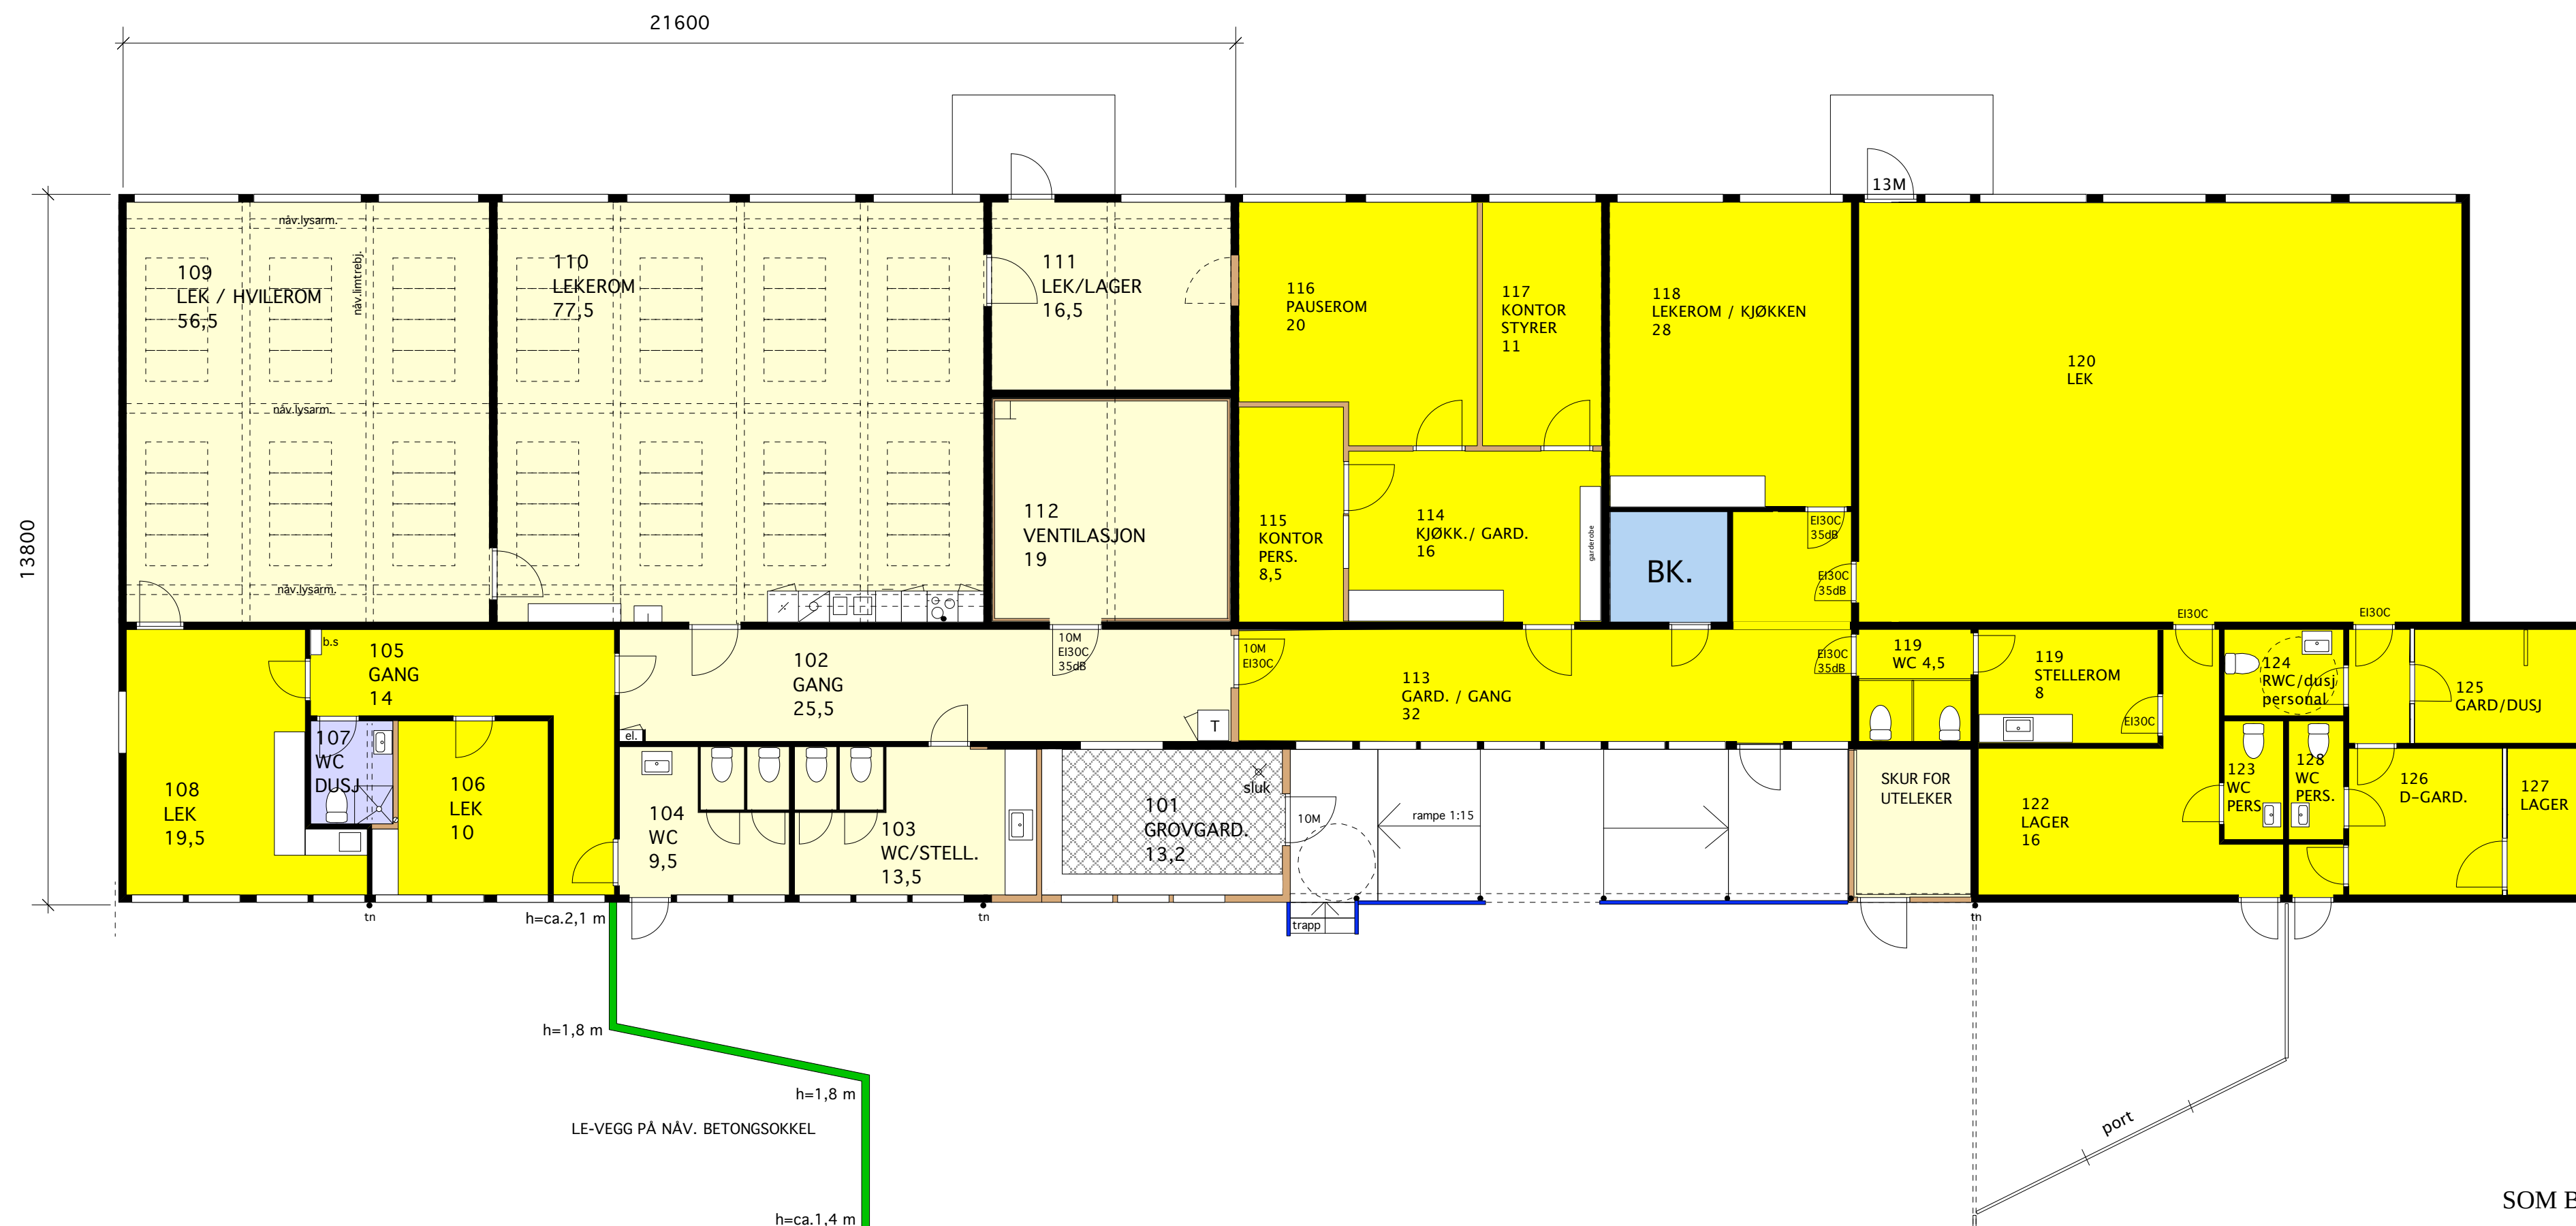

SOM BYGGET 2012
SKISSE PR. 05.04.11

Rydder: herre:	ASKØY KOMMUNE	Prosjekt nr.: 1377/05	Målestokk 1:100
Prosjekt: spes:	RAMSØY SKOLE / BARNEHAGE	Dato: 18.06.05	Sign.: Jmn
Tekst:	PLAN 1. ETG.	Kontroll: 02	Revisjon:
TVEIT ARKITEKTKONTOR AS MINAL NPA			
BOKS 110 5321 KLEPPSTØ E-POST: post@tveitark.no TLF. 56 14 08 75 FAX 56 14 43 60 ORG.NR. 981 475 984			