


Høie Næringspark - Liste arealer (BTA Utleieareal)				
Nr.	Seksjonseiere/ leietakere		Etasje	Areal
	SU01 - 1		U01. Etasje	554,24
	SU01 - 10		U01. Etasje	129,43
	SU01 - 11		U01. Etasje	105,07
	SU01 - 2		U01. Etasje	180,28
	SU01 - 3		U01. Etasje	122,89
	SU01 - 4		U01. Etasje	92,79
	SU01 - 5		U01. Etasje	45,26
	SU01 - 6		U01. Etasje	211,76
	SU01 - 7		U01. Etasje	230,44
	SU01 - 8		U01. Etasje	188,10

SU01 - 9		U01. Etasje	449,49
SU01 - F.1		U01. Etasje	37,10
SU01 - F.2		U01. Etasje	42,24
SU01 - F.3		U01. Etasje	4,19
SU01 - X1		U01. Etasje	14,27
SU01 - X2		U01. Etasje	46,63
SU01 - X3		U01. Etasje	26,37
SU01 - X4		U01. Etasje	88,87
SU01 - X5		U01. Etasje	63,60
			2 633,02 m²

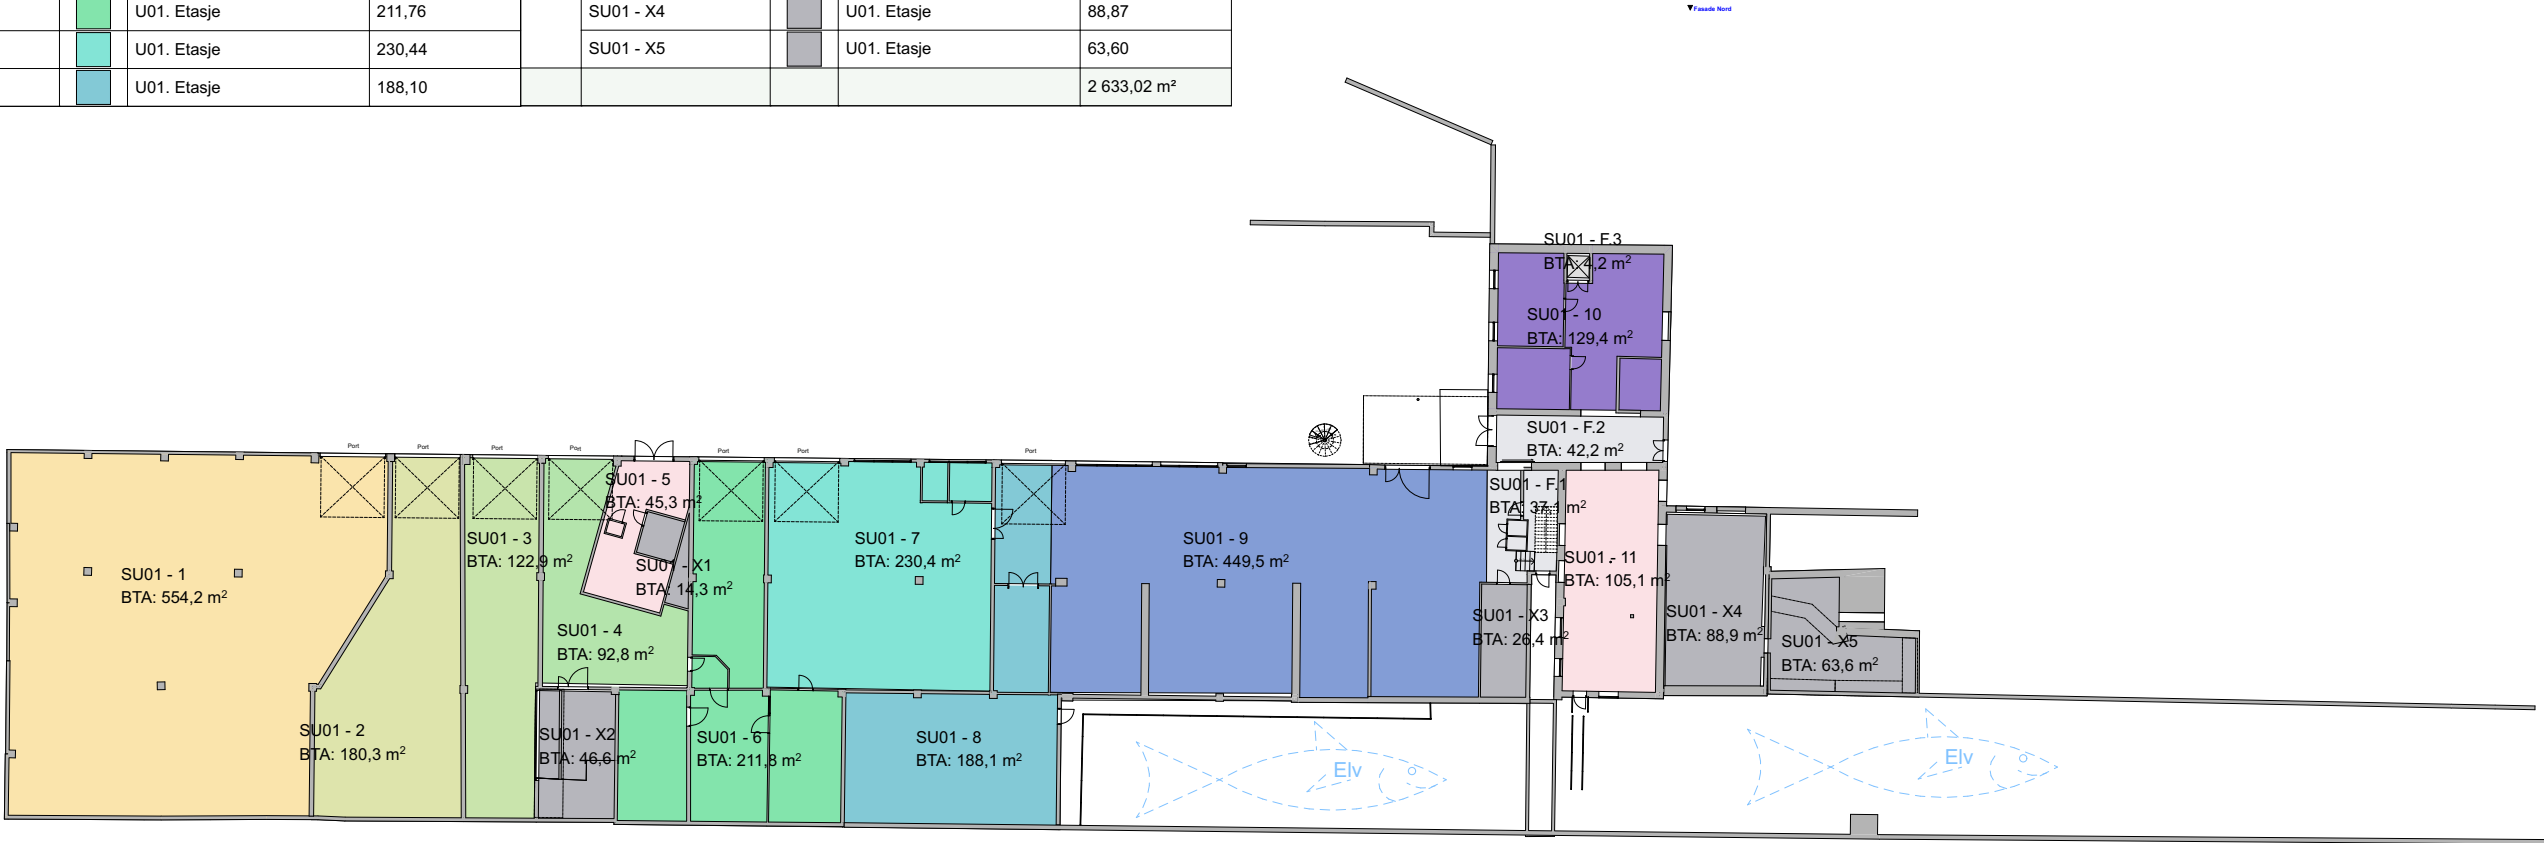

© Alle rettigheter tilhører utførende for prosjektering, kopiering eller bruk av disse tegningene er forbudt uten skriftlig samtykke

Prosjekt navn: Høie Næringspark	Eiendom/Byggested: Setesdalsveien 620, Mosby, 4619 Krisitiansand S		Fase: Som bygget		Type tegning: Plan U. Etasje		Målestokk: 1:500	Ark: A3 Liggende m/logo
	Tiltakets art: Bygningstype	Gnr./Bnr.: 27/31	Prosjekterende: Trollvegg Arkitektstudio AS Østre Strandgate 31 4610 Kristiansand S post@trollvegg.no www.trollvegg.no		Tegningsnr.: U01-101	Prosjektnr.: A435	Rev.nr.: -	Dato: 19.11.2025
	Tiltakshaver: Høie Næringspark AS				BIM med ARCHICAD 25 NOR Filplassering: /Volumes/filserver/Trollvegg Kontor/ AKTIVE PROSJEKTER/PLAN/R181 Kvarter 62 - Elvegata 4/12 - ARK/Utgate modeller/Høie Oppmåling arealer_AC28_05122025.pln			Tegnet av: BP / KD



G•Eiendom

