


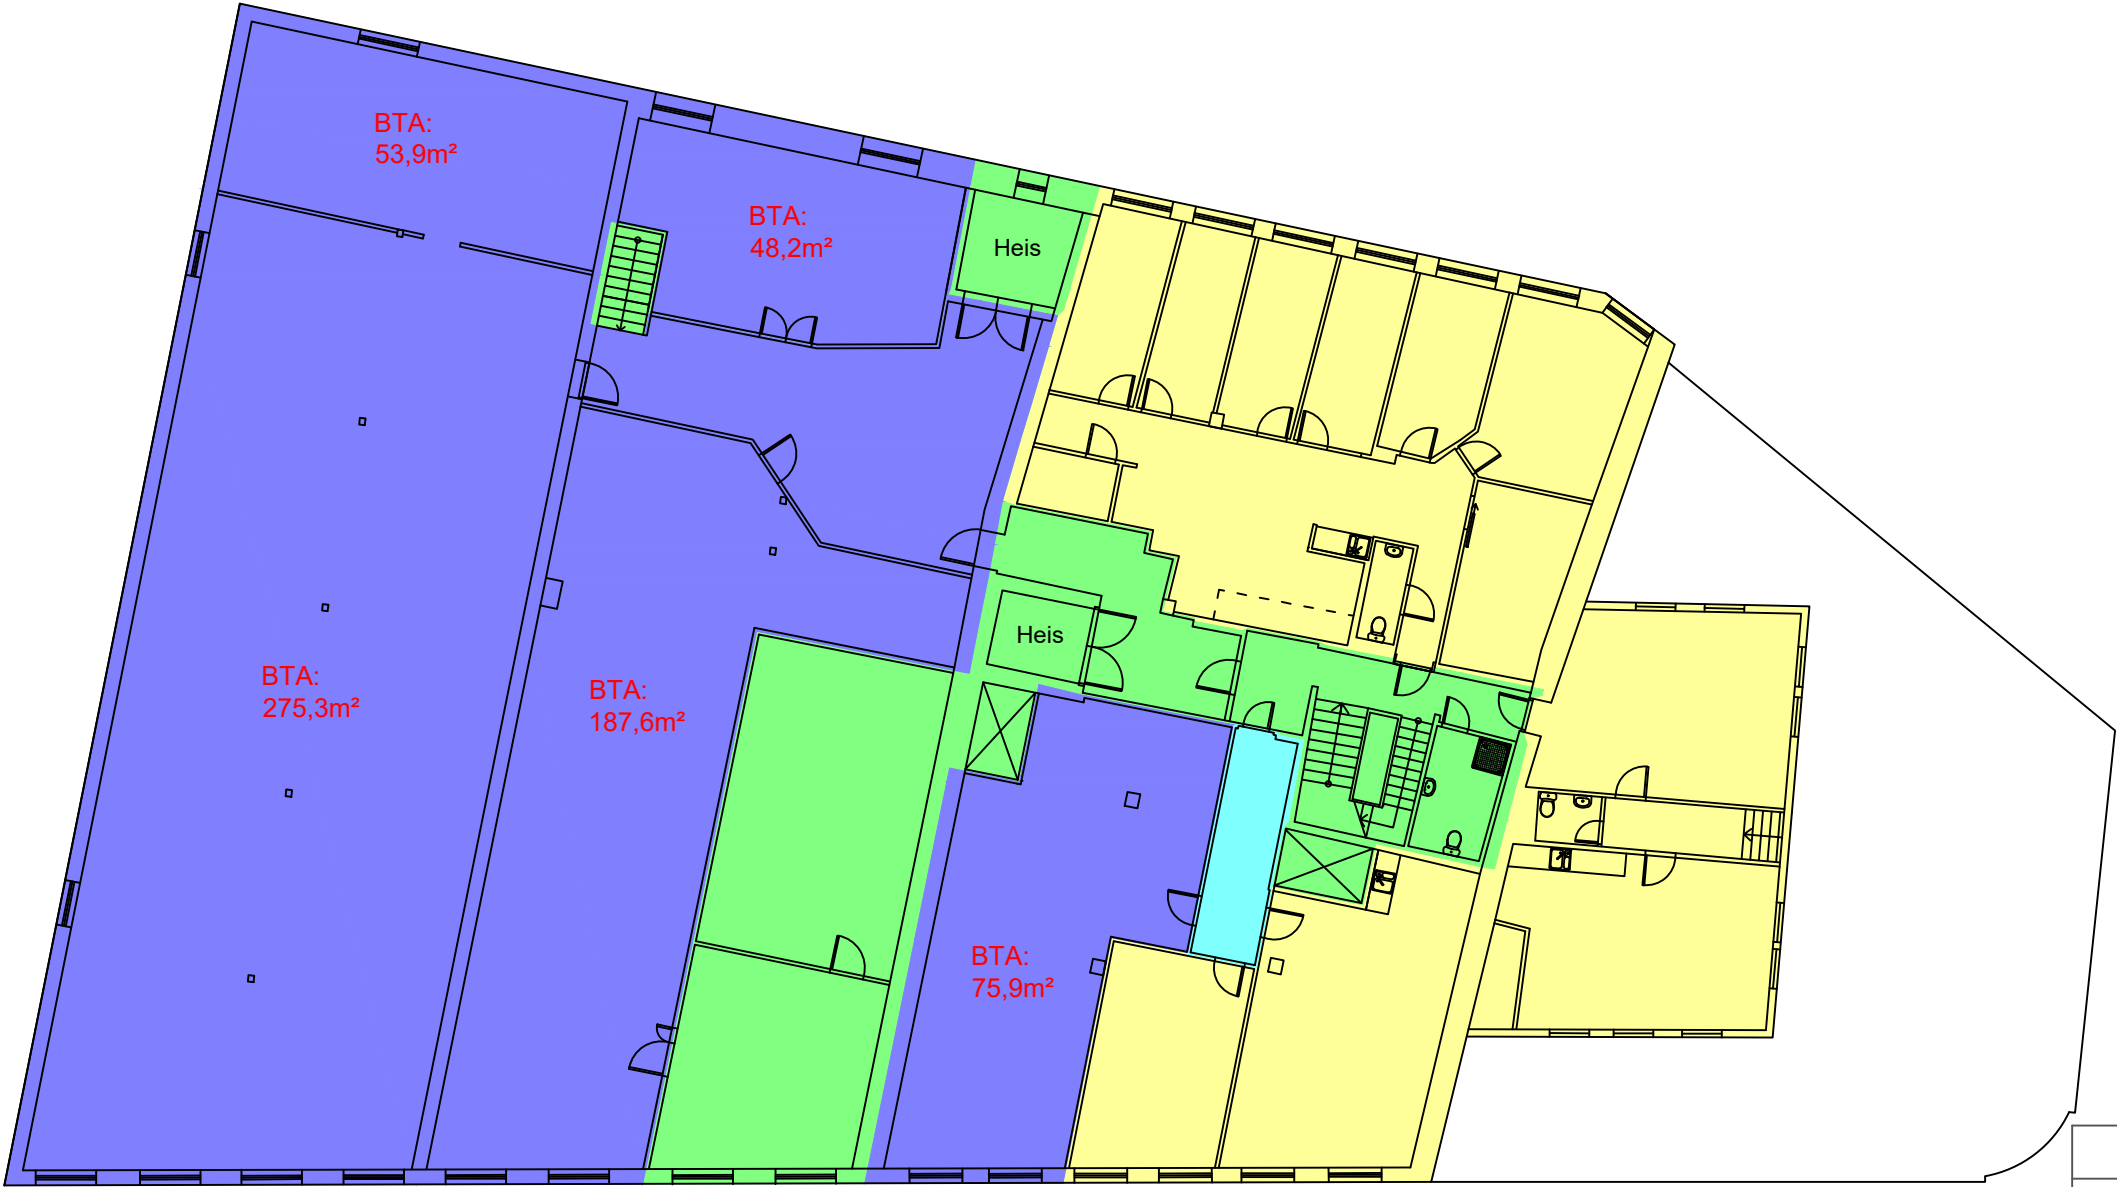

	Fellesareal bygg		
	Fellesareal Eksklusivt		
	Utleid areal		
	Ledig areal		
Oppdrag			
Strandgaten 5-11			
Prosjekt		Dato	
As Built		10.12.2024	
Tegningsnavn		Plan:	M.stokk
Leietakertegning		4	1:200 A3 Alle mål i mm
		Sign. AOM	