


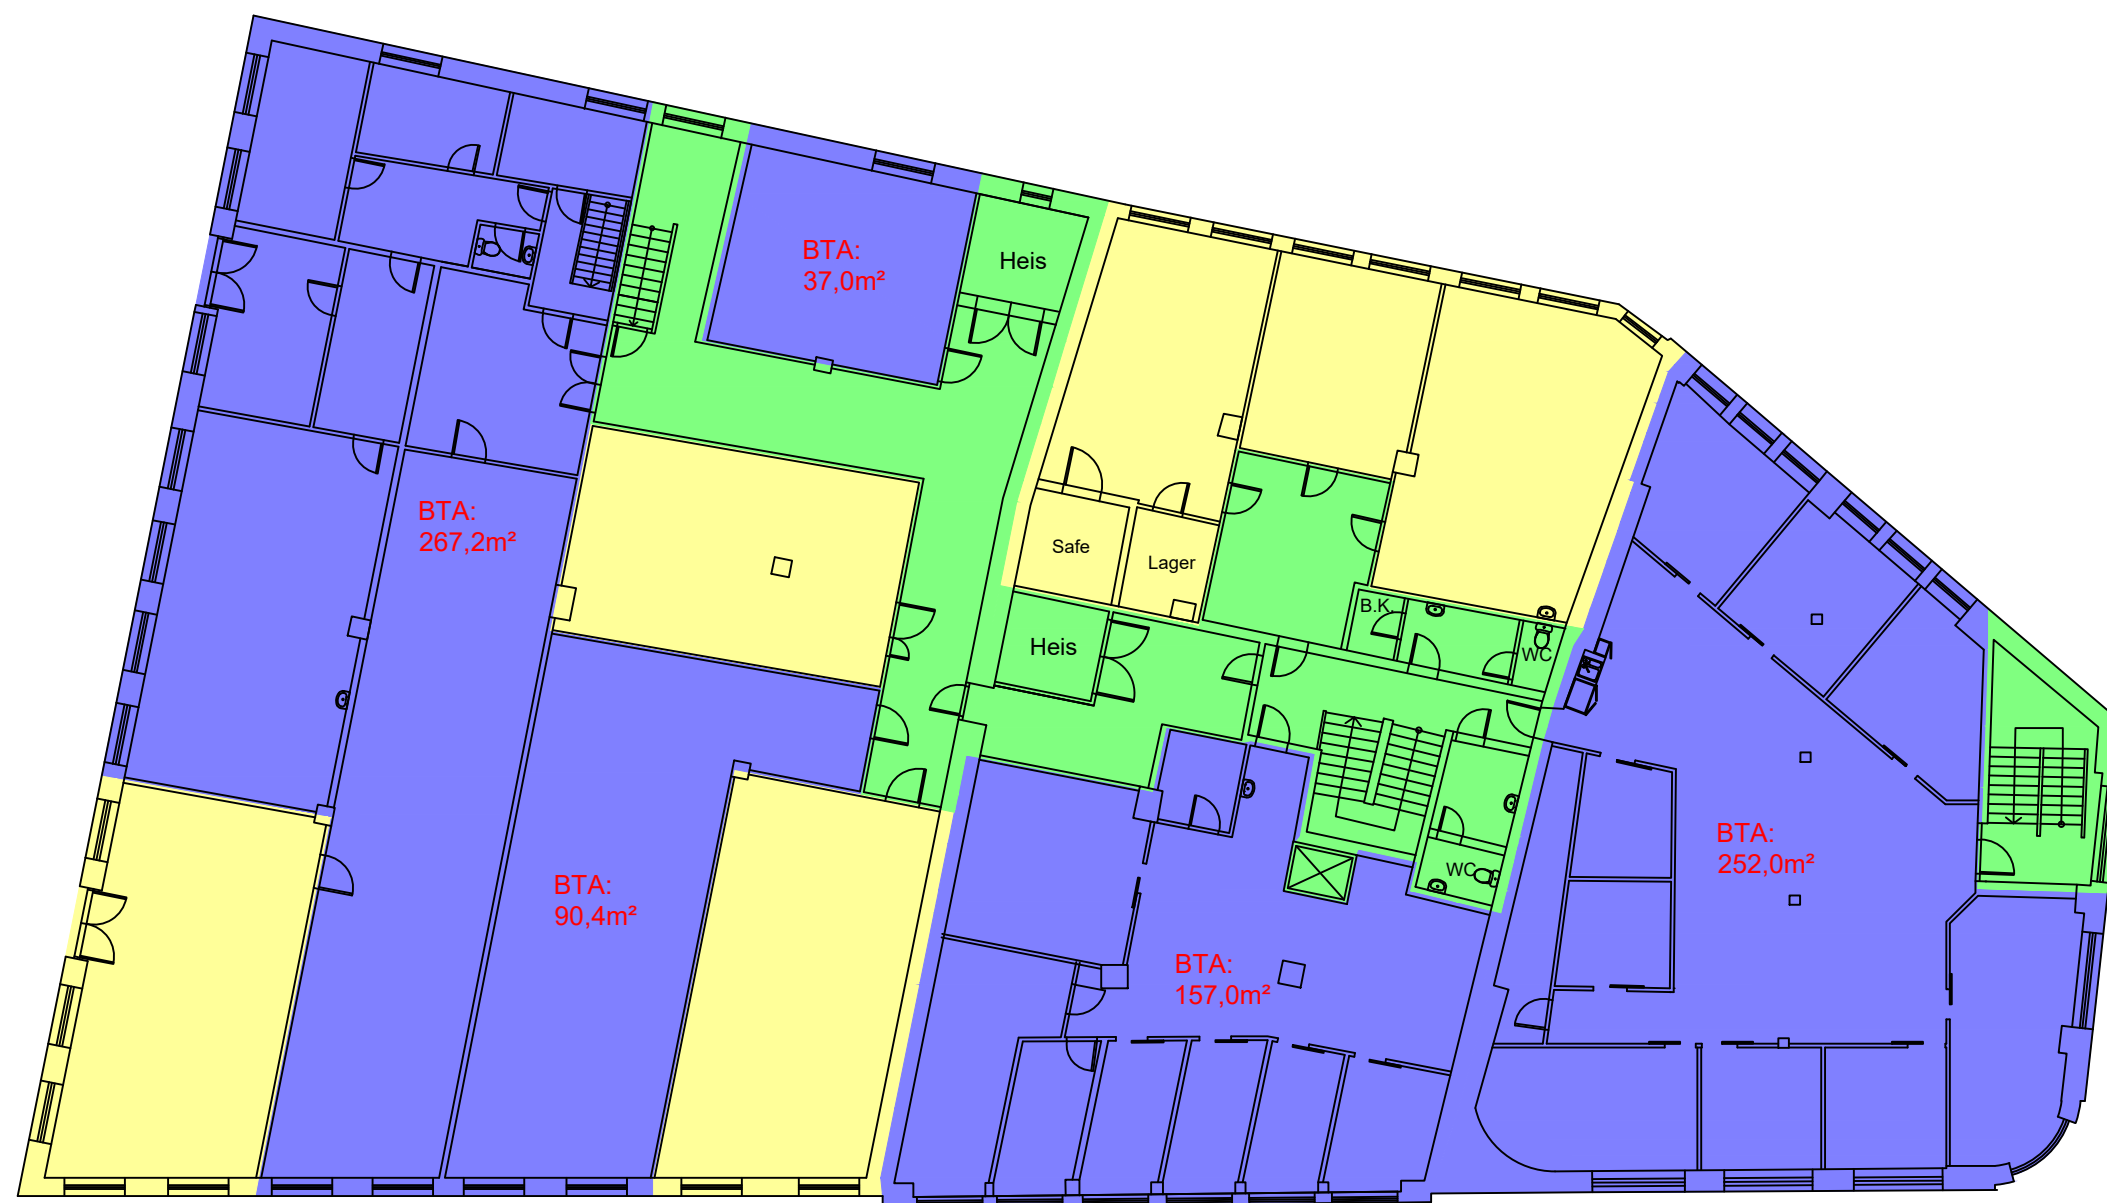

	Fellesareal bygg		
	Utleid areal		
	Ledig areal		
	Ledig areal fra 01.11.2025		
Oppdrag			
Strandgaten 5-11			
Prosjekt		Dato	
As Built		03.11.2025	
Tegningsnavn		Plan:	M.stokk
Leietakertegning		2	1:200 A3 Alle mål i mm
			Sign. AOM