

Tegningsliste Hustype 2								
Tegningsnr.	Tittel	M	Arkstr.	Rev.nr.	Rev.dato	Revisjon	Tegnet	Kontr.
A 01.2	Tegningsliste Hustype 2		A4	K	12.05.22	Flyttet sluk og renne, anvist størrelser pipe- og lufteinnkassing	mm	mm
A 111.2	Planer - Hustype 2	1:50	A1	H	25.04.22	V05-2 fast. V03-2 flyttet	jb	mm
A 115	Rombehandling	1:100	A3	A	20.12.21	Trapp endret	mm	mm
A 121.2	TAKPLAN TYPE 2	1:100	A3	B	12.05.22	Flyttet sluk og renne, anvist størrelser pipe- og lufteinnkassing	mm	mm
A 211.2	Snitt - Hustype 2	1:50	A3	C	20.12.21	Flyttet pipe	mm	mm
A 311.2	Fasader - Hustype 2	1:100	A3	C	20.12.21	Flyttet pipe	mm	mm
A 410.2	Vinduskjema - Hustype 2	1:50	A1	D	25.04.22	V05-2 fast. V03-2 flyttet	jb	mm
A 411.2	Dørskjema - Hustype 2	1:50	A1	A	15.04.20	Alubeslag utvendig på ytterdører/balkongdører	mm	mm
A 510.2	Prinsipp rekkverk/dekkeforkant/gesims	1:10/100	A3					



K	12.05.22	Flyttet sluk og renne, anvist størrelser pipe- og lufteinnkassing	mm	mm
J	26.01.22	- 2 stk V03-2 ,+2 stk V02-2 (iht. tlf TH)	mm	mm
I	20.12.21	Revidert bod, endret trapp, flyttet pipe	mm	mm
H	04.06.20	Detaljer	mm	hh
G	15.04.20	Alubeslag utvendig på ytterdører/balkongdører	mm	mm
F	23.03.20	Takplan	mm	hh
E	20.03.20	Dørskjema	MM	HH
D	13.02.20	Glass,u-verdi, farger alle vindu	MM	PLL
C	29.01.20	Tegningsliste	MM	
B	15.01.20	Siste revisjoner innlagt		
A	08.01.20	Arbeidstegning	MM	PLL
REV.	DATO	REVISJONEN GJELDER	SIGN.	KONTR.

Vensli AS		Venslihagen, Gnr.: 18 bnr.: 27&70		
Enter address here		Arb.tegning		
Tegningsliste Hustype 2				
FILNAVN:	MÅL:	DATO: 08.01.20	SIGN. mm	KONTR. pll
Bjørnstad Prosjektering AS BJØRNSTAD PROSJEKTERING AS PB. 1361-2405 ELVERUM-T 62435400 Denne tegningen er beskyttet ved lov om opphavsrett og må ikke kopieres eller benyttes uten samtykke		OPPDR. NR.	TEGN. NR.	REV
		1984	A 01.2	K

Rom Navn	Romareal (BRA)
Et. 1	
Gang	13.8 m²
Carport	17.4 m²
Bod/Klær	4 m²
Utebod	14 m²
Bod	3.3 m²
Bad	7.1 m²
Soverom	8.4 m²
Soverom	7 m²
Soverom	10.8 m²
Trapp	6.3 m²
	92.2 m²
Et. 2	
Bad	5.3 m²
Soverom	7.1 m²
Kjøkken / Stue	32.1 m²
TV-Stue	16.4 m²
Trapp	3.9 m²
	64.8 m²

Arealer:	
BYA	134 m²
BTA 1.etg	76,0 m²
2.etg	78,4 m²
BTA Sum:	154,4 m²
BRA 1.etg	64,5 m²
2.etg	66,4 m²
BRA Sum:	130,9 m²

Se brannrapport for brannkrav på vegger/dører og vinduer

H	25.04.22	V05-2 fast, V03-2 flyttet	fb	mm
G	28.01.22	- 2 stk V03-2, +2 stk V02-2 (iht. til TH)	mm	mm
F	20.12.21	Revidert bod, endret trapp, flyttet pipe	mm	mm
E	05.05.20	Veggtyper	mm	hh
D	20.03.20	Flyttet VV og vent. aggregat, skap for vann.	mm	hh
C	27.01.20	Spellevendt bad og lagt inn veggykkeler. Flyttet elskap og vist plassering ventilasjon. Lagt inn nytt kjøkken, endret innerdører til 9M	MM	HH
B	15.01.20	Innlagt Pipe, byttet plass V05-2 og innlagt V06-2	HH	PLL
A	08.01.20	Målsetting	MM	PLL
REV.	DATO	REVISJONEN GJELDER	SIGN.	KONTR.

OPPDNR. NR.	TEGN. NR.	REV
1984	A 111.2	H


TEGNINGSType	DATO
SKISSE	
FORPROSJEKT	
SØKNAD	
TILBUDTEGNING	
ARBEIDSTEGNING	08.01.2020
SOM BYGGET	

Denne tegningen er beskyttet ved lov om opphavsrett og må ikke kopieres eller benyttes uten samtykke

A - ARK	 Bjørnstad Prosjektering AS B.JØRNSTAD PROSJEKTERING AS PB. 1361-2405 ELVERUM-T 62435400
B - RIB	 Bjørnstad Prosjektering AS
R - RIBR	
E - RIE	
V - RIV	

Vensli AS
Venslihagen, Gnr.: 18 bnr.: 27&70
Planer - Hustype 2

FILNAVN: 1984 Boliger Løten - Type 2		
MÅL: 1 : 50	OPPDNR. NR.	TEGN. NR.
DATO: 02.12.2019		REV
SIGN. JB/HH	1984	A 111.2
KONTR. MM		H

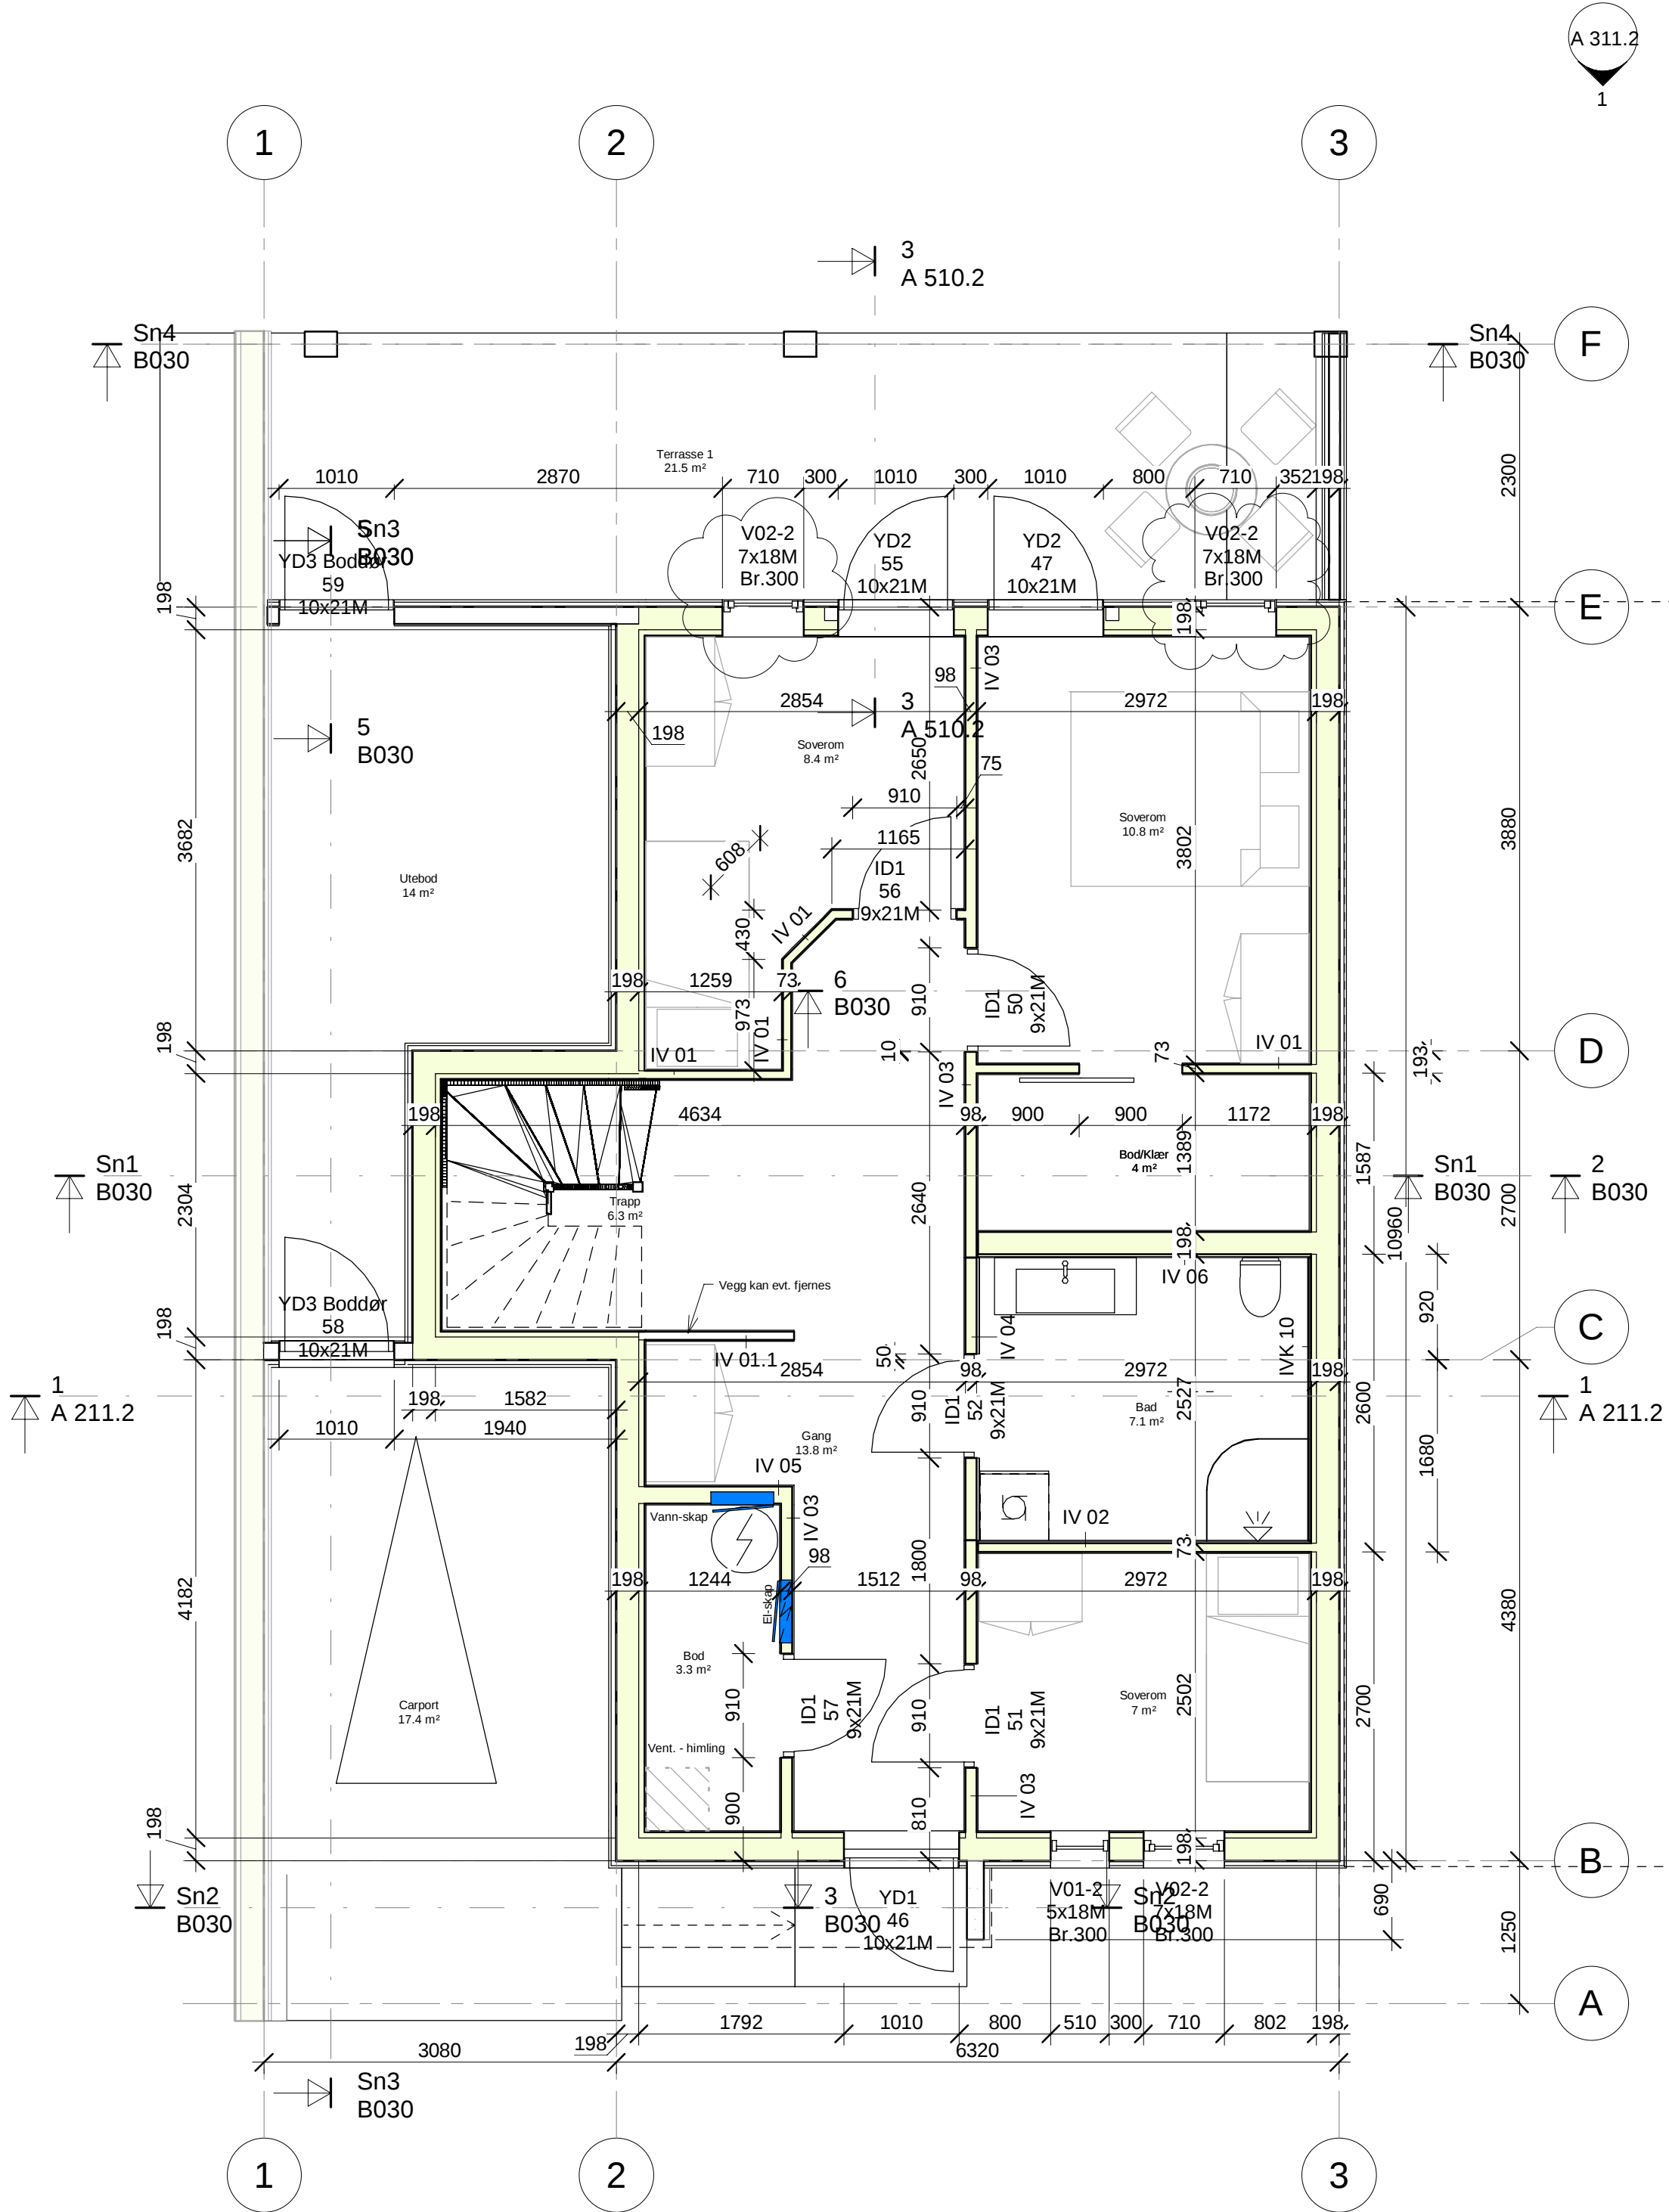

Et. 1
1 : 50


Veggtyper innervegger:

IV 01	Beskrivelse: Trefiberplater 12mm, Stender tre (isolert) 73mm, Trefiberplater 12mm	IV 01.1	Beskrivelse: Trefiberplater 12mm, Stender tre (isolert) 73mm, Trefiberplater 12mm	IV 02	Beskrivelse: Fliser 20x20, Våtromsplate 20 mm, Stender tre (isolert) 73mm, Trefiberplater 12mm
IV 03	Beskrivelse: Trefiberplater 12mm, Stender tre (isolert) 98mm, Trefiberplater 12mm	IV 04	Beskrivelse: Trefiberplater 12mm, Stender tre (isolert) 98mm, Våtromsplate 20 mm, Fliser 20x20	IV 05	Beskrivelse: Trefiberplater 12mm, Stender tre (isolert) 148mm, Trefiberplater 12mm
IV 06	Beskrivelse: Trefiberplater 12mm, Stender tre (isolert) 198mm, Våtromsplate 20 mm, Fliser 20x20				



Veggtyper innv.kledning yttervegg:

IVK 10	Beskrivelse: Flis 20x20 mm, Våtromsplate 20 mm
--------	--

NB: Våtromsplate kan erstattes med 15 mm OSB og 13 mm gips.
I bad: smøremembran under fliser.

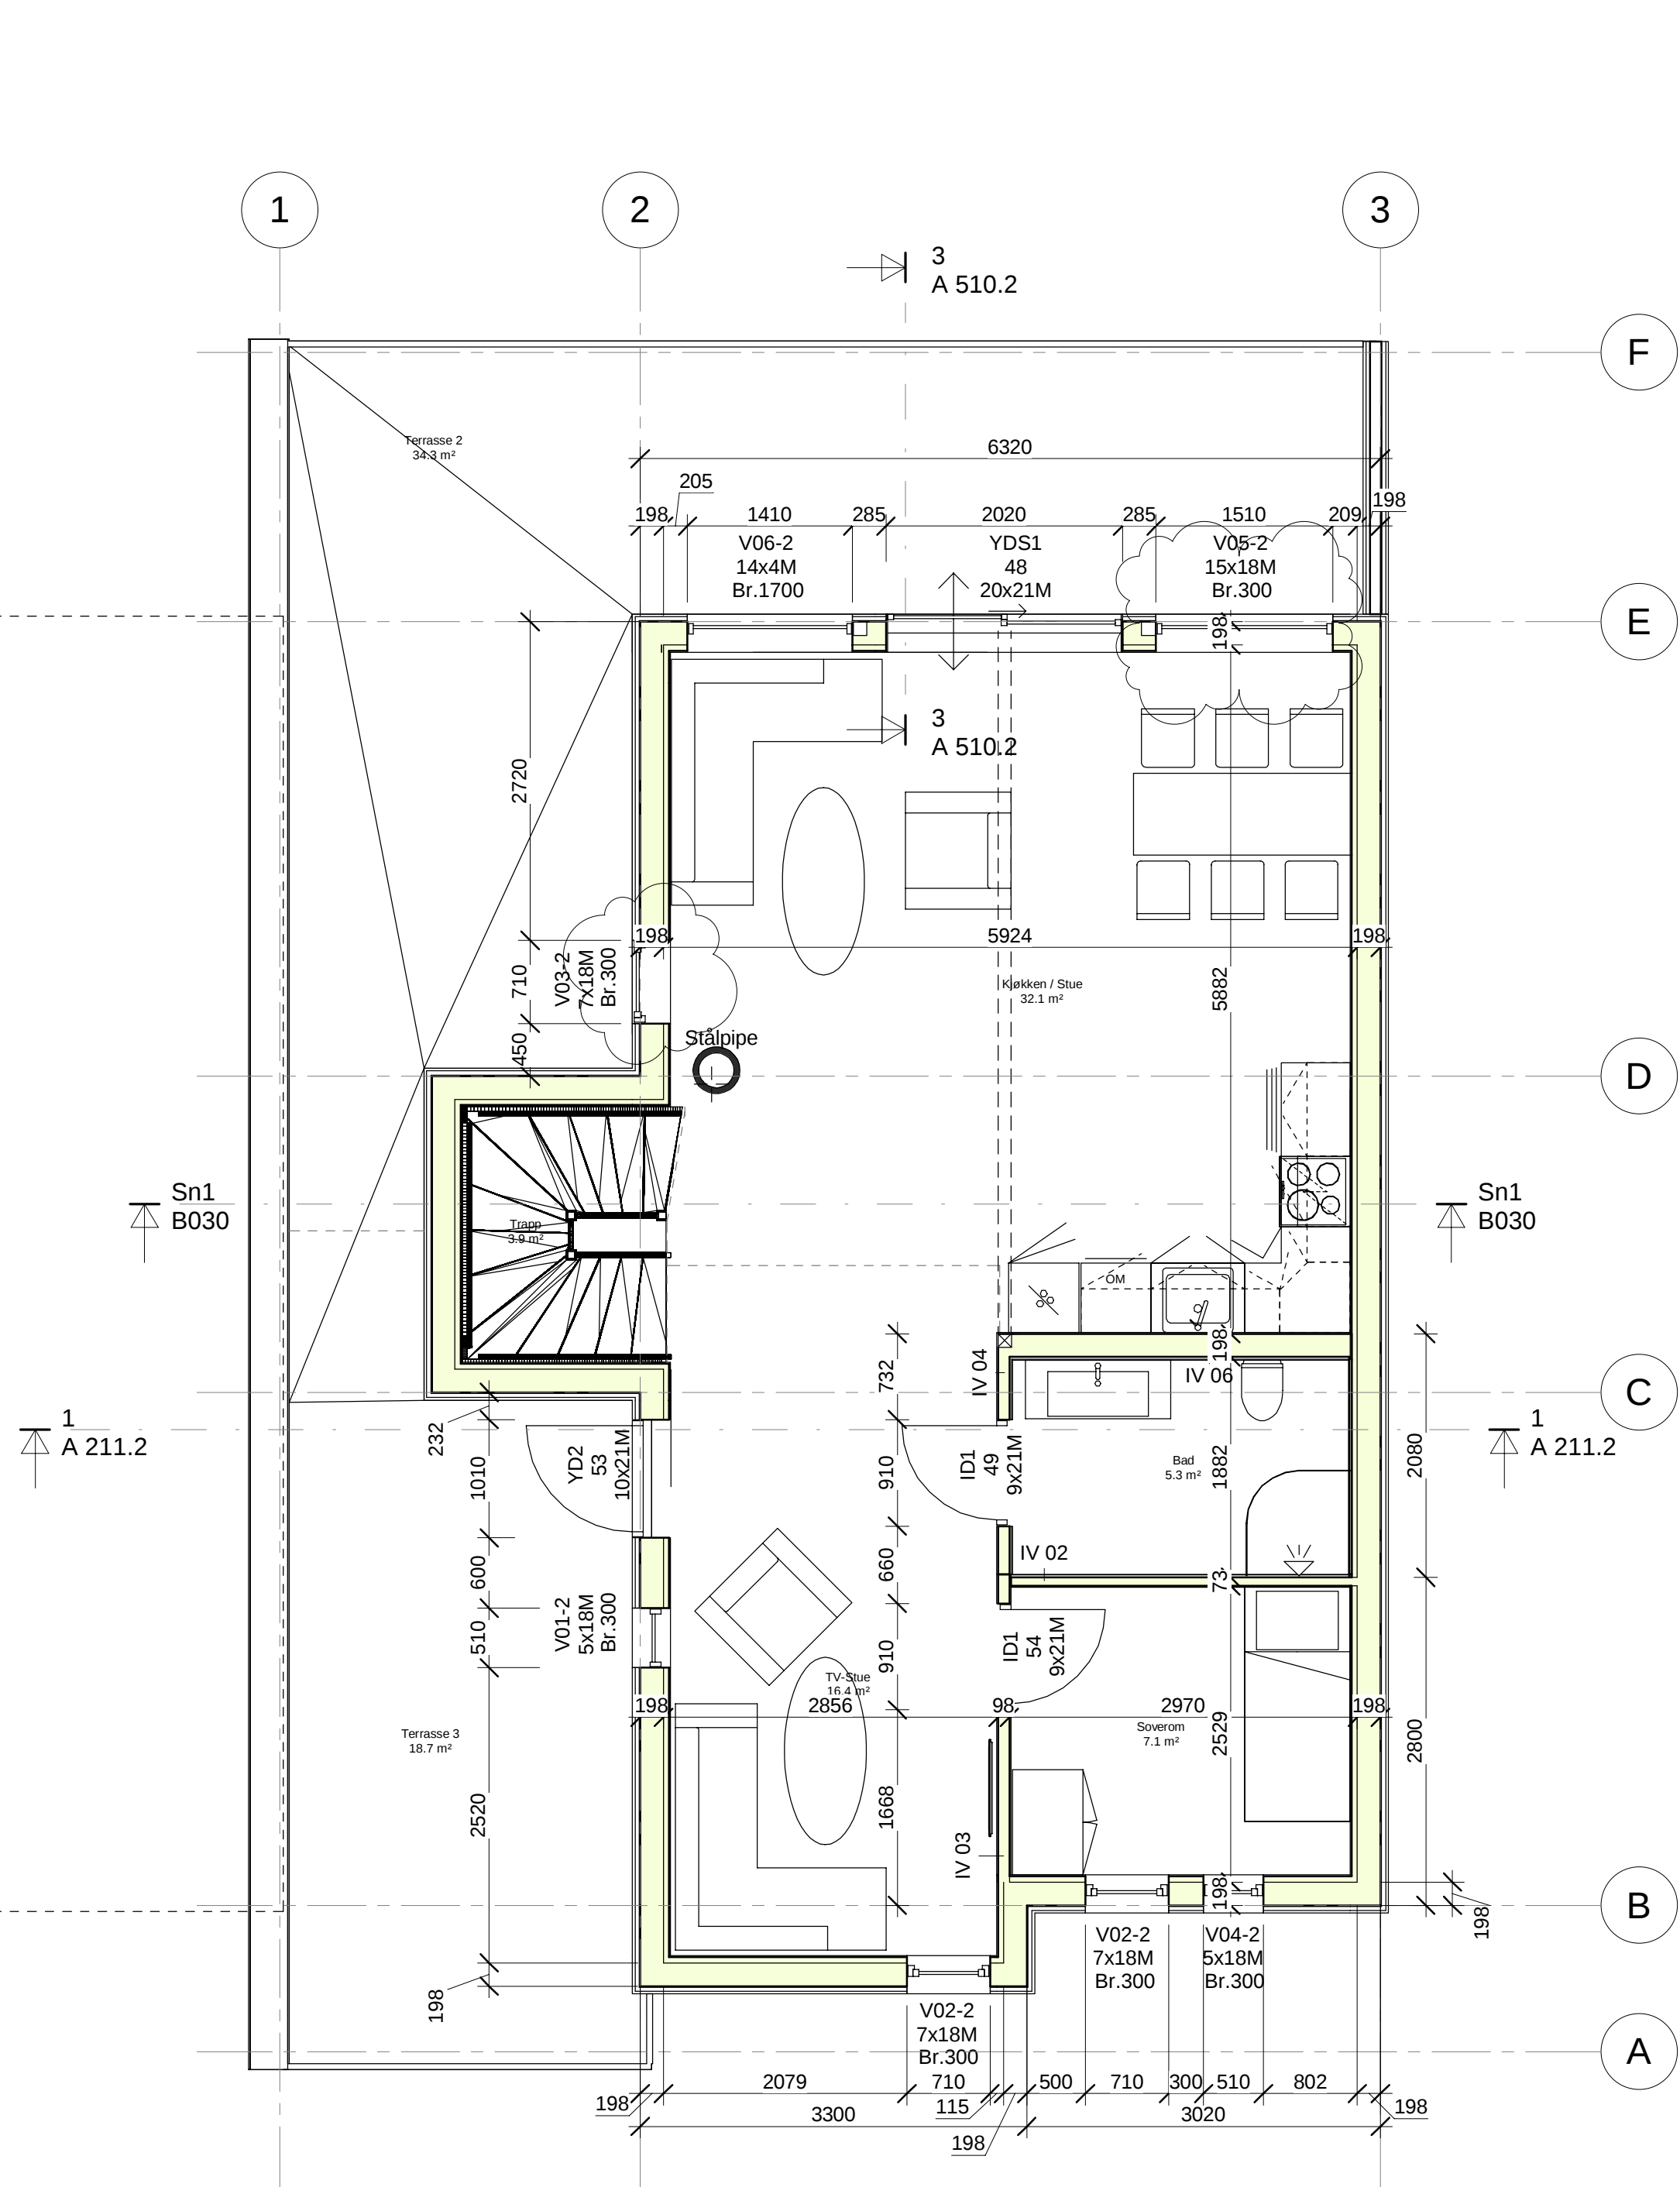

Et. 2
1 : 50

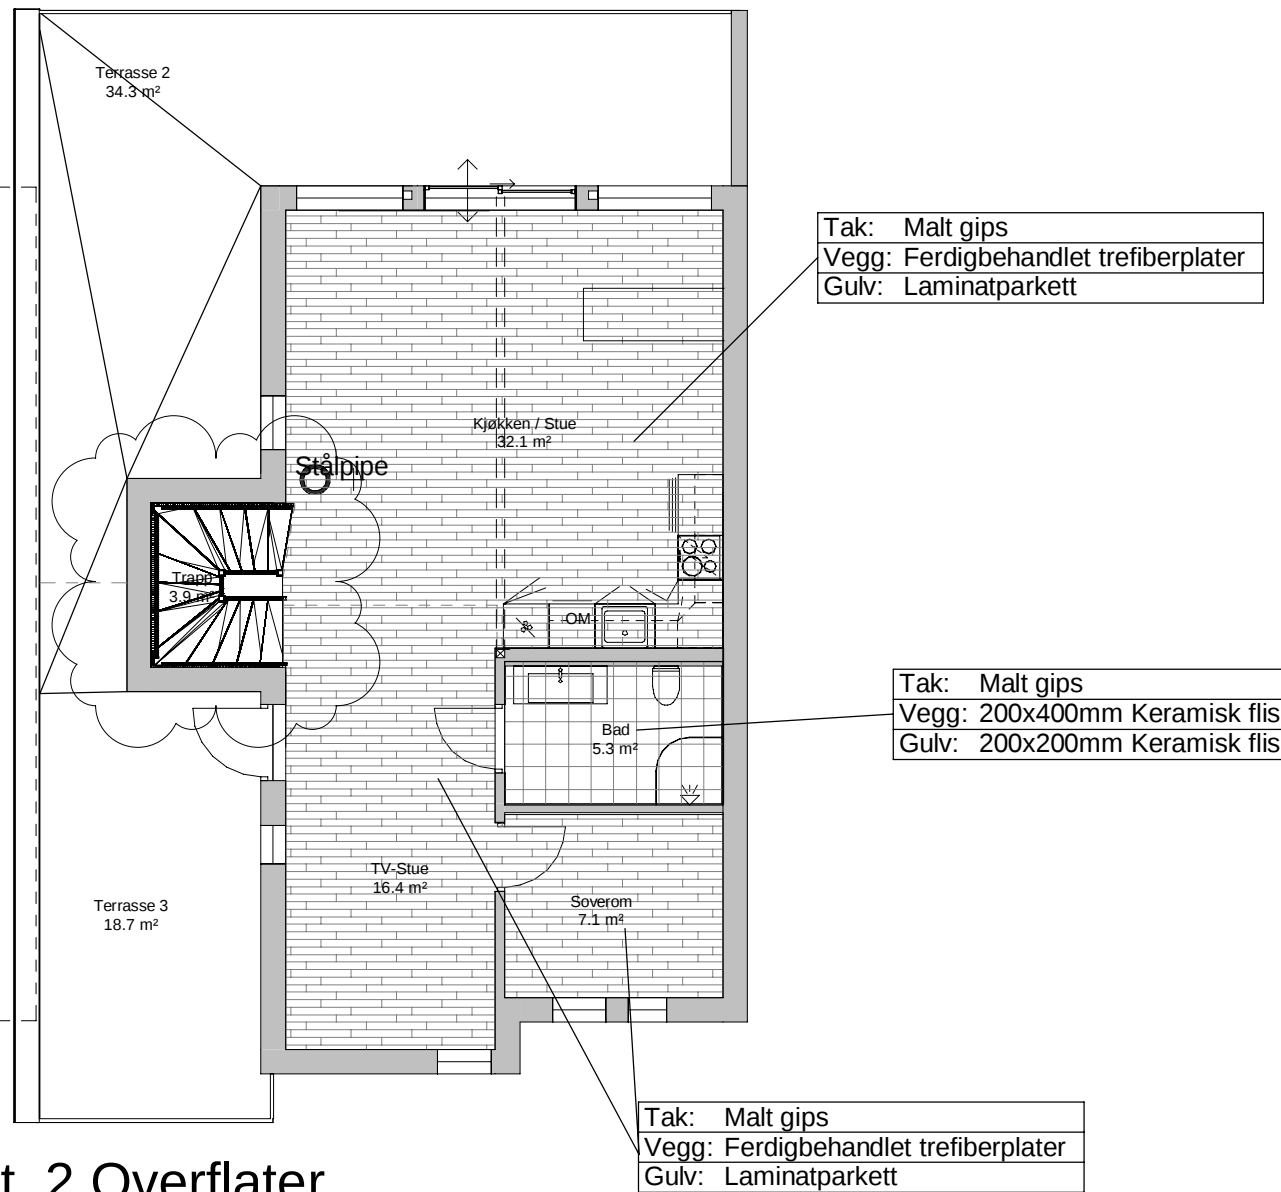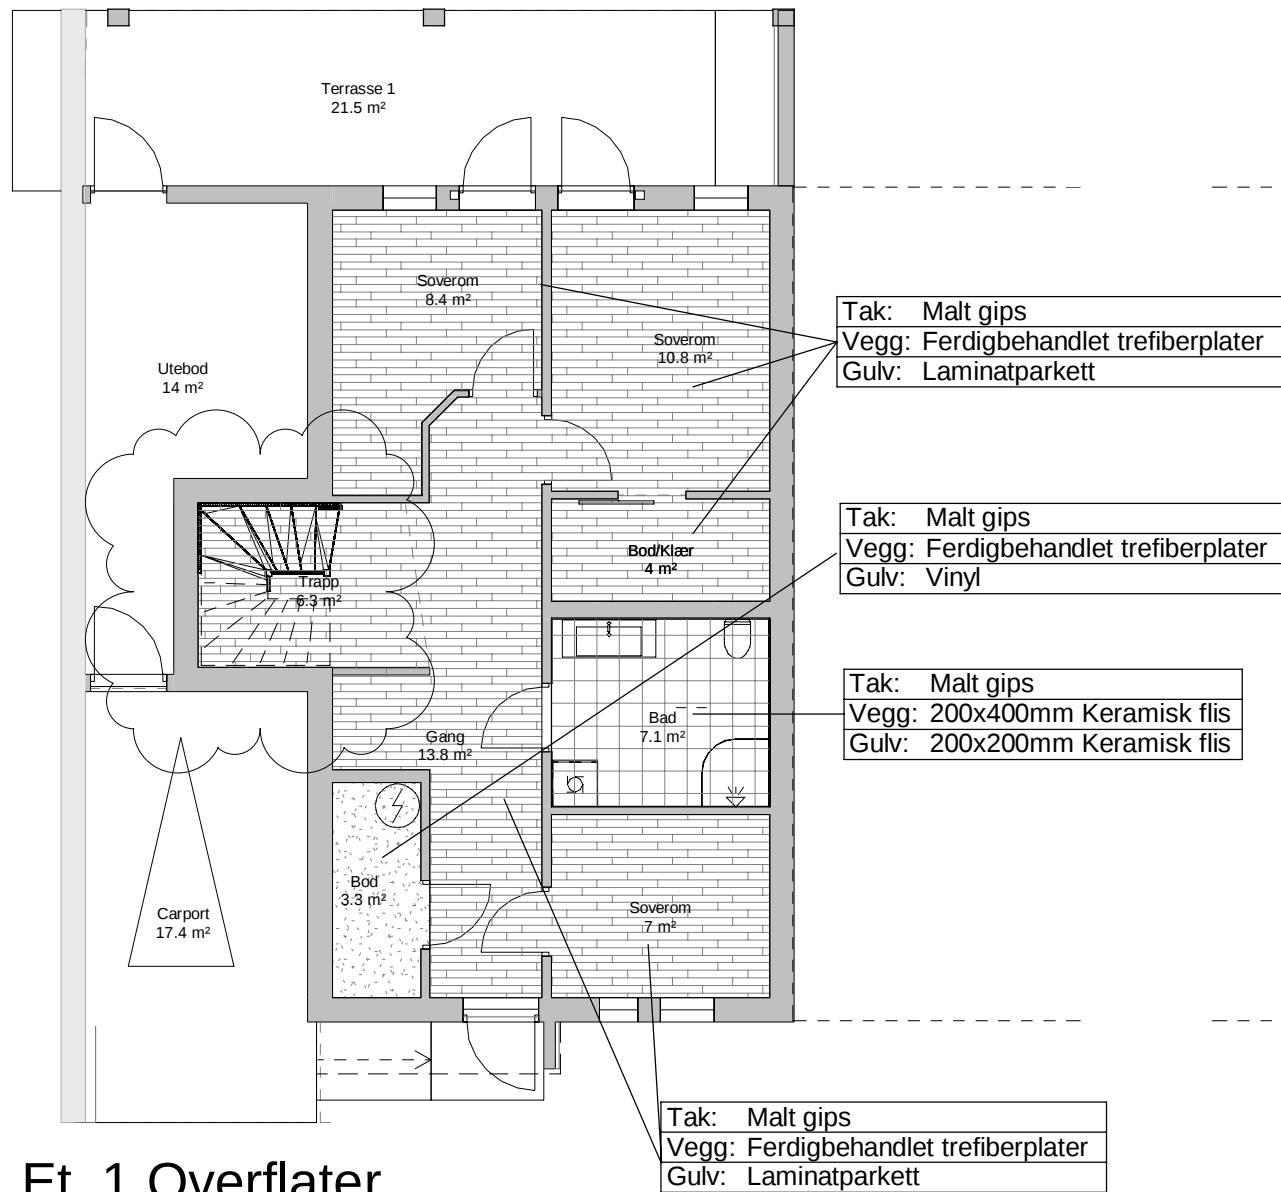


Rom Navn	Romareal (BRA)	Omkrets	Materialer		
			Gulv	Vegg	Himling

Et. 1					
Gang	13.8 m²	21.6 m	Laminatparkett	Ferdigbehandlet trefiberplater	Malt Gips
Carport	17.4 m²	17.5 m			
Bod/Klær	4 m²	8.6 m	Laminatparkett	Ferdigbehandlet trefiberplater	Malt Gips
Utebod	14 m²	18.5 m			
Bod	3.3 m²	8 m	Vinyl	Ferdigbehandlet trefiberplater	Malt Gips
Bad	7.1 m²	10.7 m	20x20 Keramisk Flis	20x40 Keramisk Flis	Malt Gips
Soverom	8.4 m²	12.9 m	Laminatparkett	Ferdigbehandlet trefiberplater	Malt Gips
Soverom	7 m²	10.7 m	Laminatparkett	Ferdigbehandlet trefiberplater	Malt Gips
Soverom	10.8 m²	13.3 m	Laminatparkett	Ferdigbehandlet trefiberplater	Malt Gips
Trapp	6.3 m²	10.2 m		Ferdigbehandlet trefiberplater	Malt Gips
	92.2 m²	132 m			


Et. 2					
Bad	5.3 m²	9.4 m	20x20 Keramisk Flis	20x40 Keramisk Flis	Malt Gips
Soverom	7.1 m²	10.7 m	Laminatparkett	Ferdigbehandlet trefiberplater	Malt Gips
Kjøkken / Stue	32.1 m²	23.3 m	Laminatparkett	Ferdigbehandlet trefiberplater	Malt Gips
TV-Stue	16.4 m²	17.5 m	Laminatparkett	Ferdigbehandlet trefiberplater	Malt Gips
Trapp	3.9 m²	8 m		Ferdigbehandlet trefiberplater	Malt Gips
	64.8 m²	68.9 m			

Vensli AS	A	20.12.21	Trapp endret		mm	mm		
	REV.	DATO	REVISJONEN GJELDER		SIGN.	KONTR.		
Enter address here	Venslihagen, Gnr.: 18 bnr.: 27&70							
	Arb.tegning							
	Rombehandling							
FILNAVN:	MÅL: 1 : 100	DATO: 27.04.2020	SIGN. hh		KONTR. MM			
 Bjørnstad Prosjektering AS BJØRNSTAD PROSJEKTERING AS PB. 1361-2405 ELVERUM-T 62435400	Denne tegningen er beskyttet ved lov om opphavsrett og må ikke kopieres eller benyttes uten samtykke							
	OPPDR. NR.	TEGN. NR.		REV				
	1984	A 115		A				

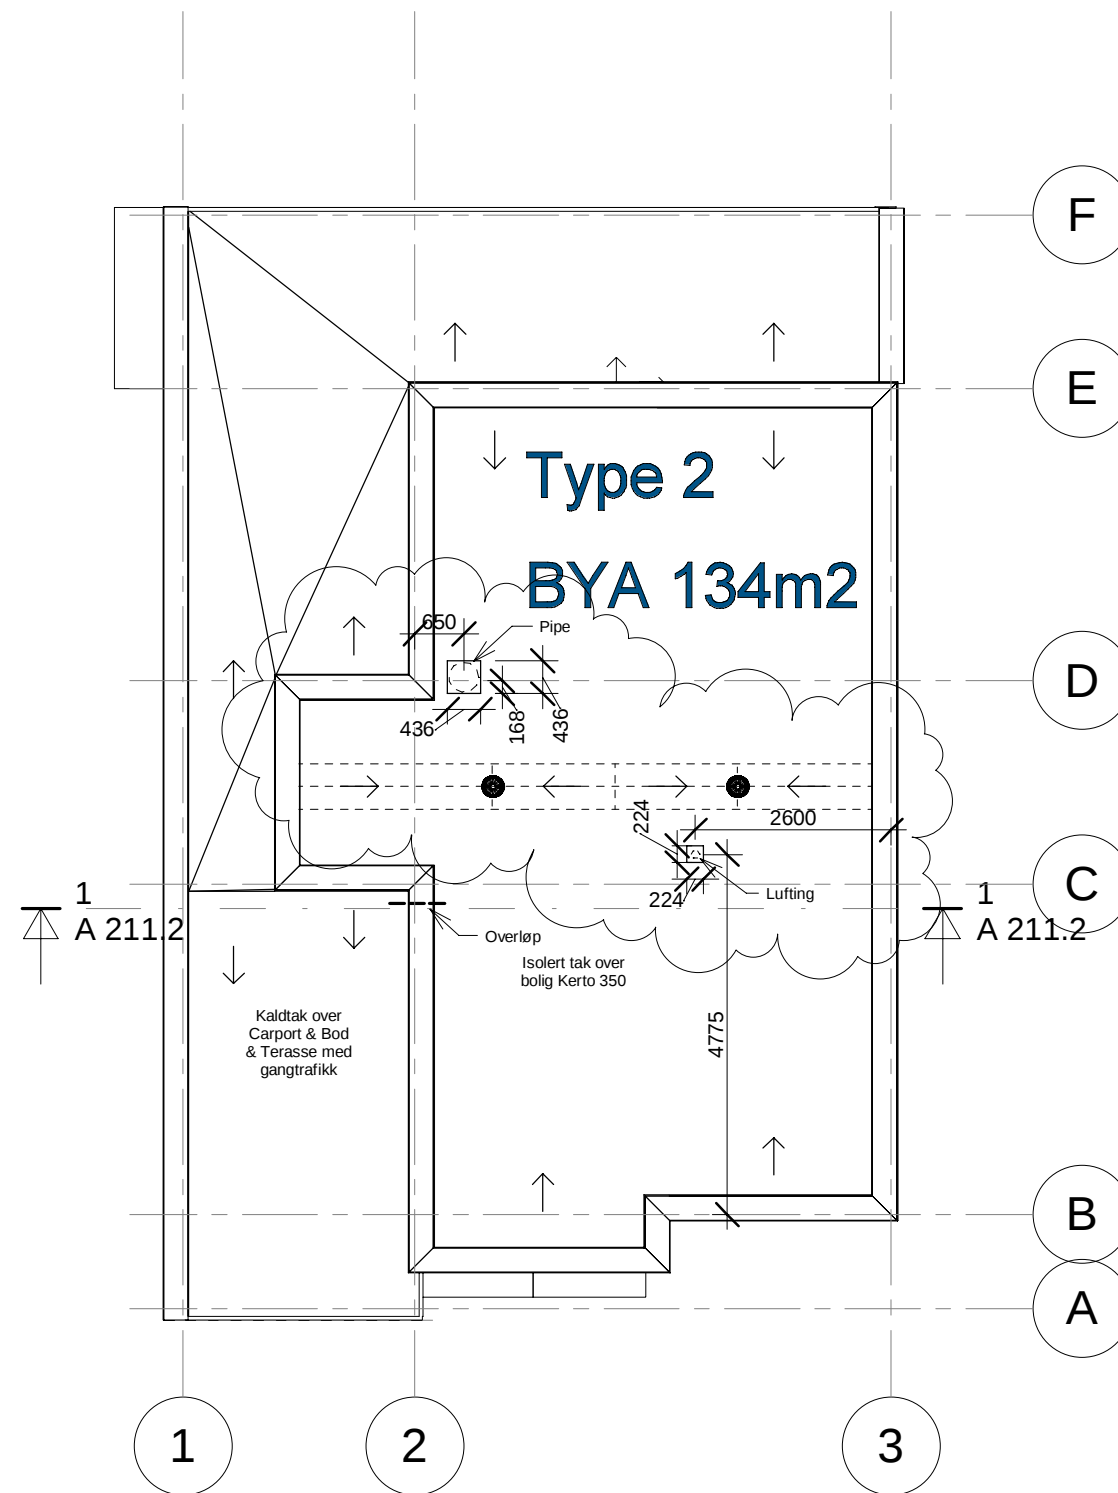




B	12.05.22	Flyttet sluk og renne, anvist størrelser pipe- og	mm	mm
A	20.12.21	Flyttet pipe	mm	mm
REV.	DATO	REVISJONEN GJELDER	SIGN.	KONTR.

Vensli AS		Venslihagen, Gnr.: 18 bnr.: 27&70		
Enter address here		Arb.tegning		
		TAKPLAN TYPE 2		
FILNAVN:		MÅL: 1 : 100	DATO: 20.03.20	SIGN. mm
				KONTR. hh
 Bjørnstad Prosjektering AS BJØRNSTAD PROSJEKTERING AS PB. 1361-2405 ELVERUM-T 62435400		Denne tegningen er beskyttet ved lov om opphavsrett og må ikke kopieres eller benyttes uten samtykke		
		OPPDR. NR.	TEGN. NR.	REV
		1984	A 121.2	B

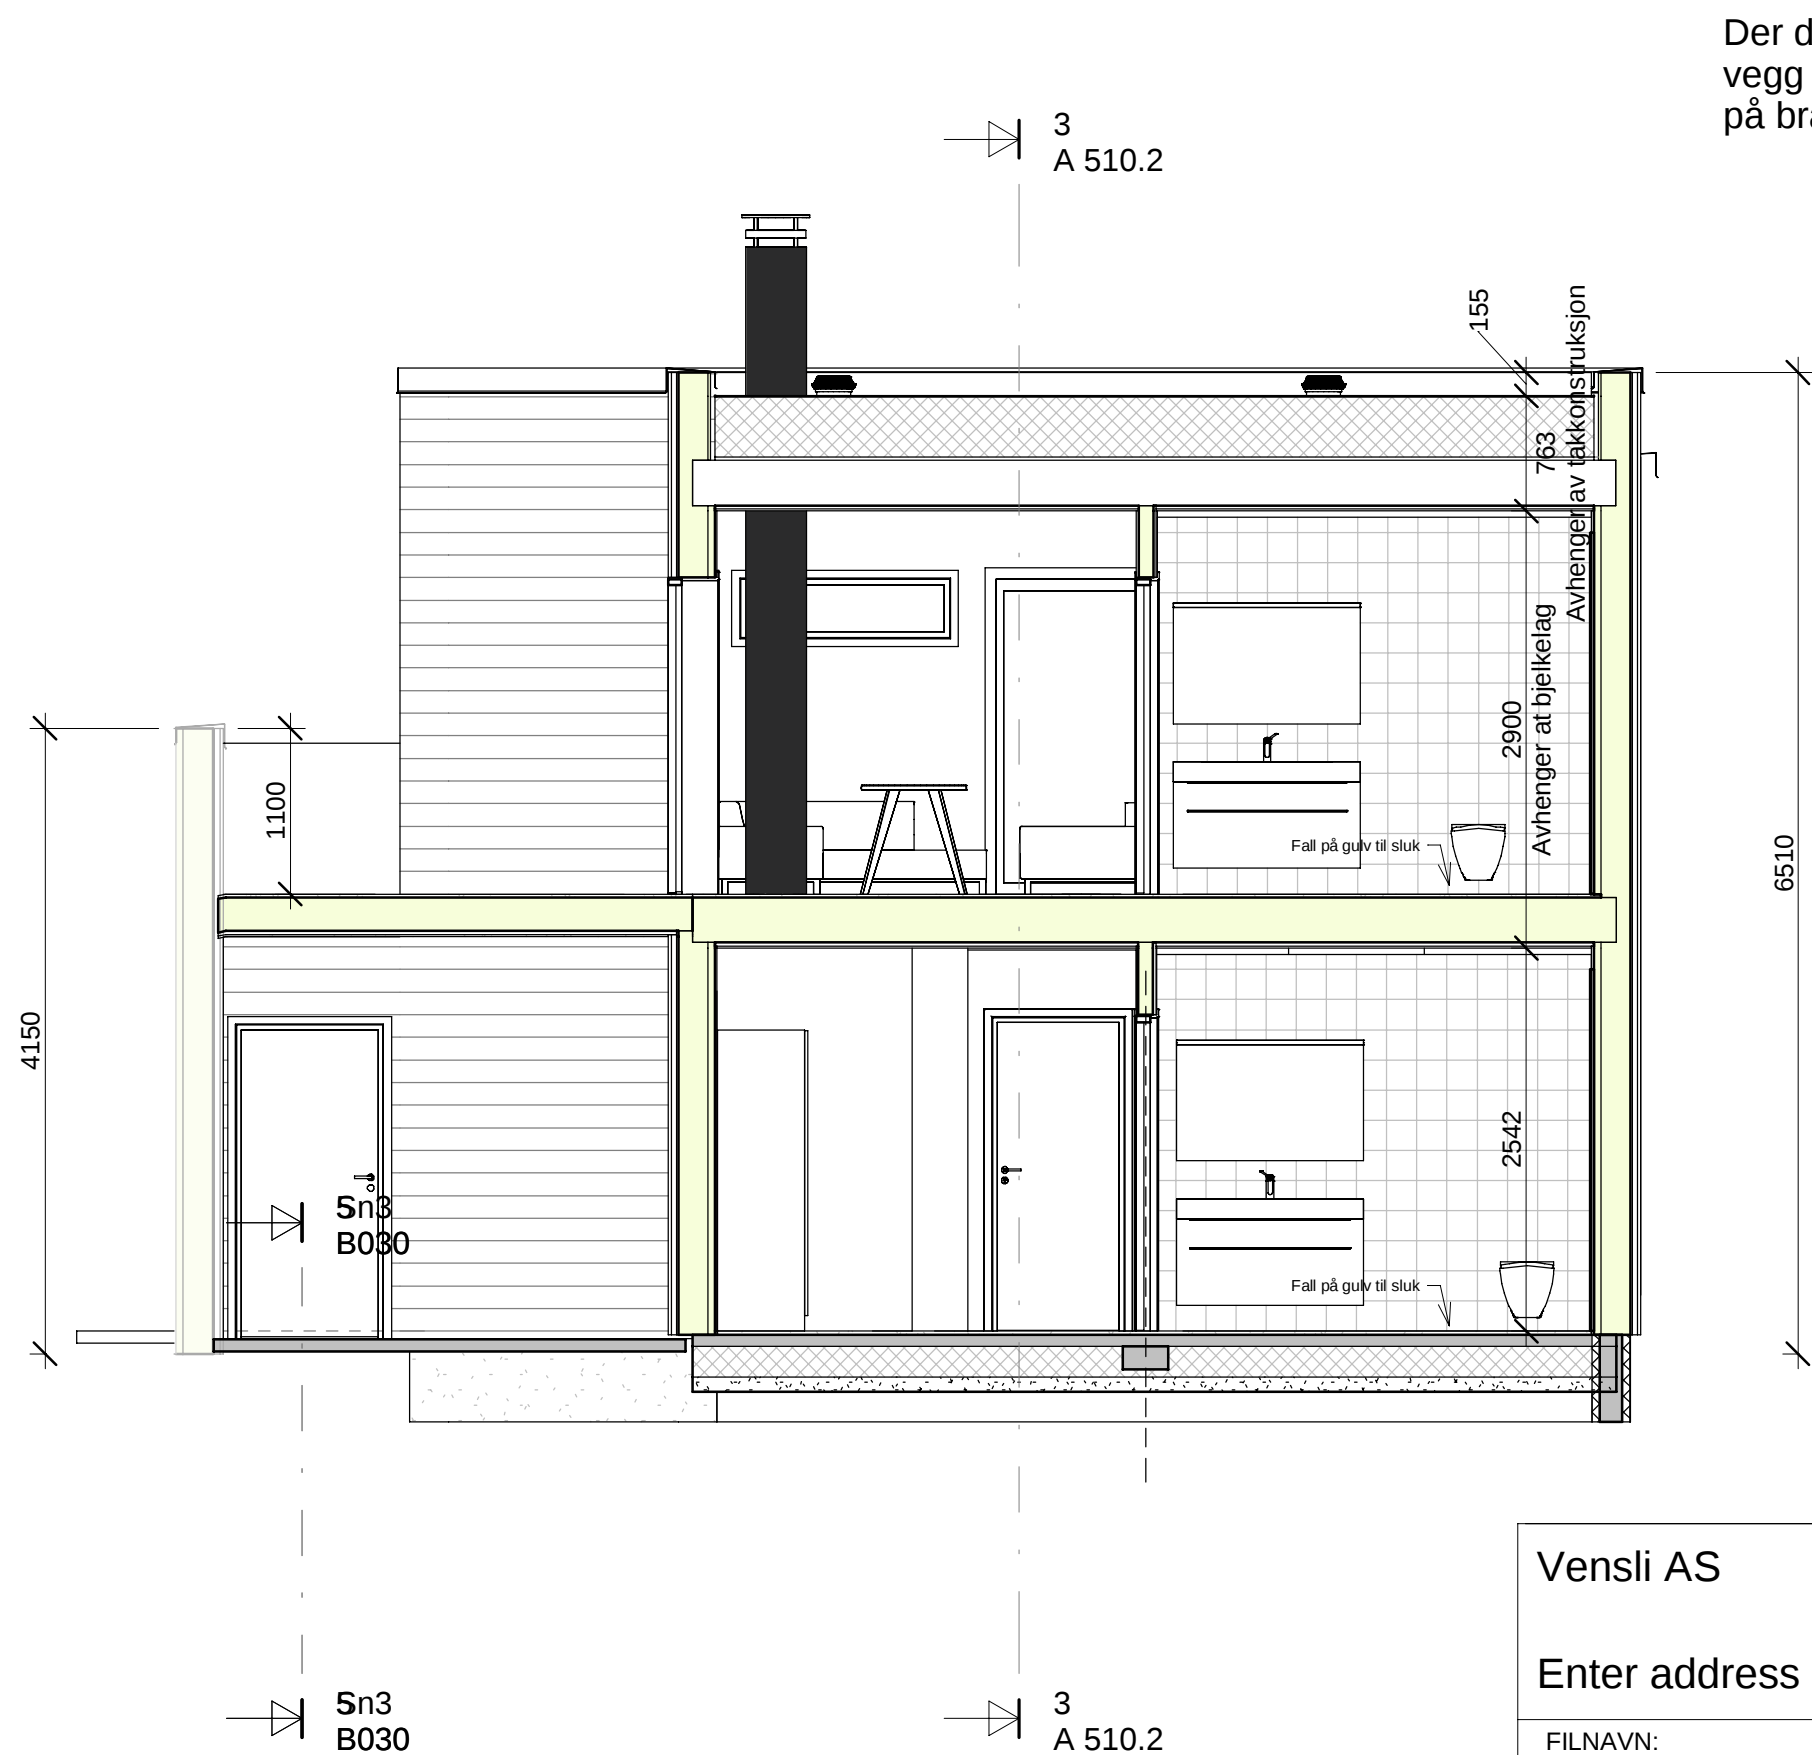

C	20.12.21	Flyttet pipe	mm	mm
B	15.01.20	Innlagt Pipe, byttet plass V05-2 og innlagt V06-2	HH	PLL
A	08.01.20	Arbeidstegning	MM	PLL
REV.	DATO	REVISJONEN GJELDER	SIGN.	KONTR.

Vensli AS		Venslihagen, Gnr.: 18 bnr.: 27&70									
Enter address here		Arb.tegning									
		Snitt - Hustype 2									
FILNAVN:		MÅL: 1 : 50	DATO: 07.01.2020	SIGN. mm	KONTR. -						
ARK RJB Bjørnstad Prosjektering AS BJØRNSTAD PROSJEKTERING AS PB. 1361-2405 ELVERUM-T 62435400		Denne tegningen er beskyttet ved lov om opphavsrett og må ikke kopieres eller benyttes uten samtykke		<table><tr><td>OPPDR. NR.</td><td>TEGN. NR.</td><td>REV</td></tr><tr><td>1984</td><td>A 211.2</td><td>C</td></tr></table>		OPPDR. NR.	TEGN. NR.	REV	1984	A 211.2	C
OPPDR. NR.	TEGN. NR.	REV									
1984	A 211.2	C									

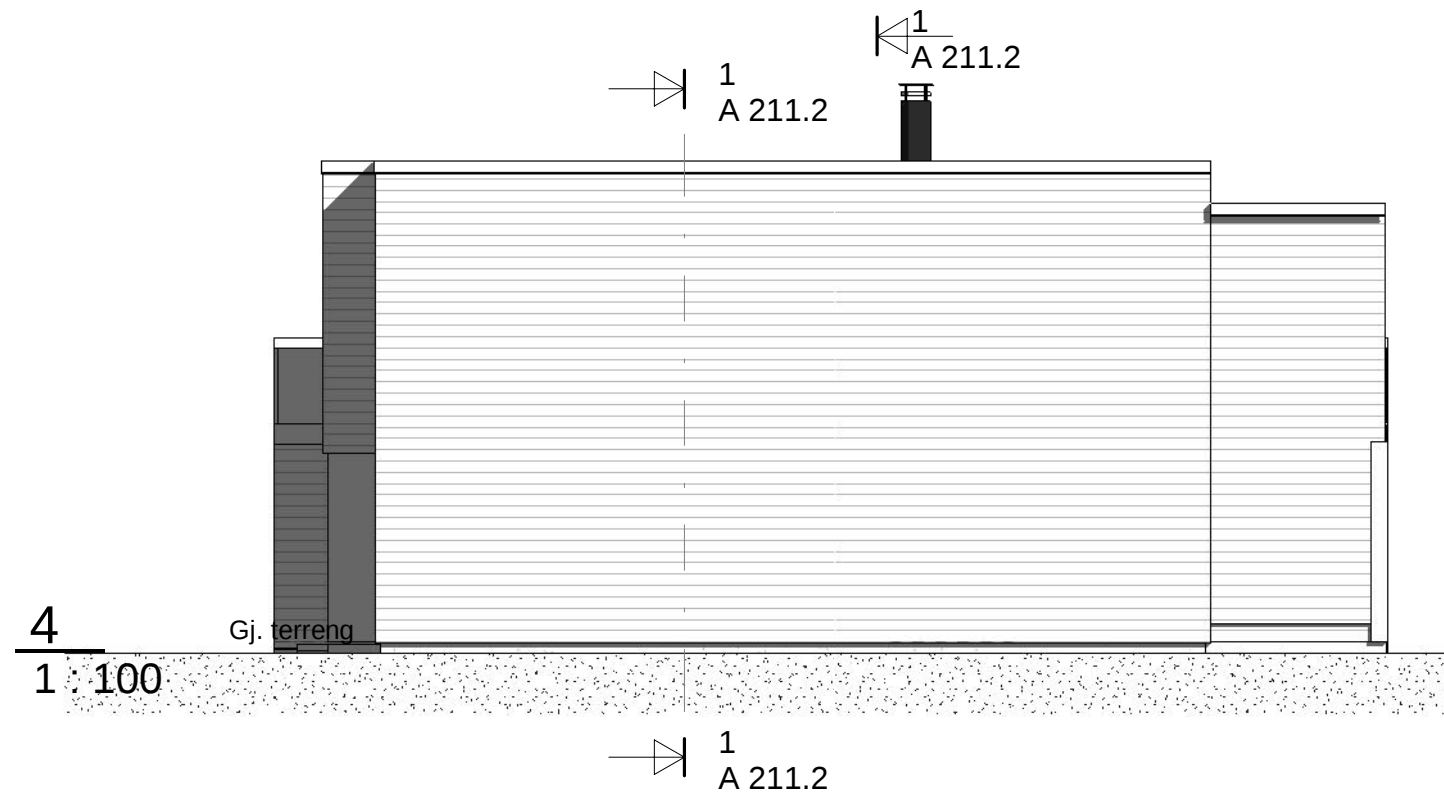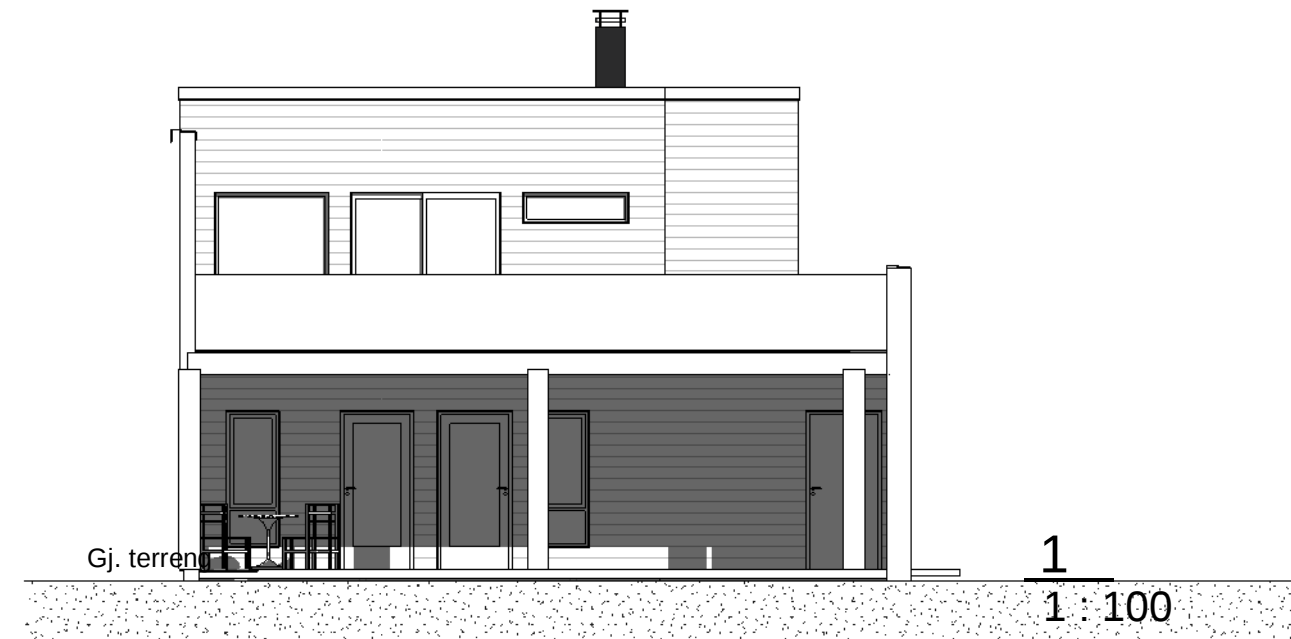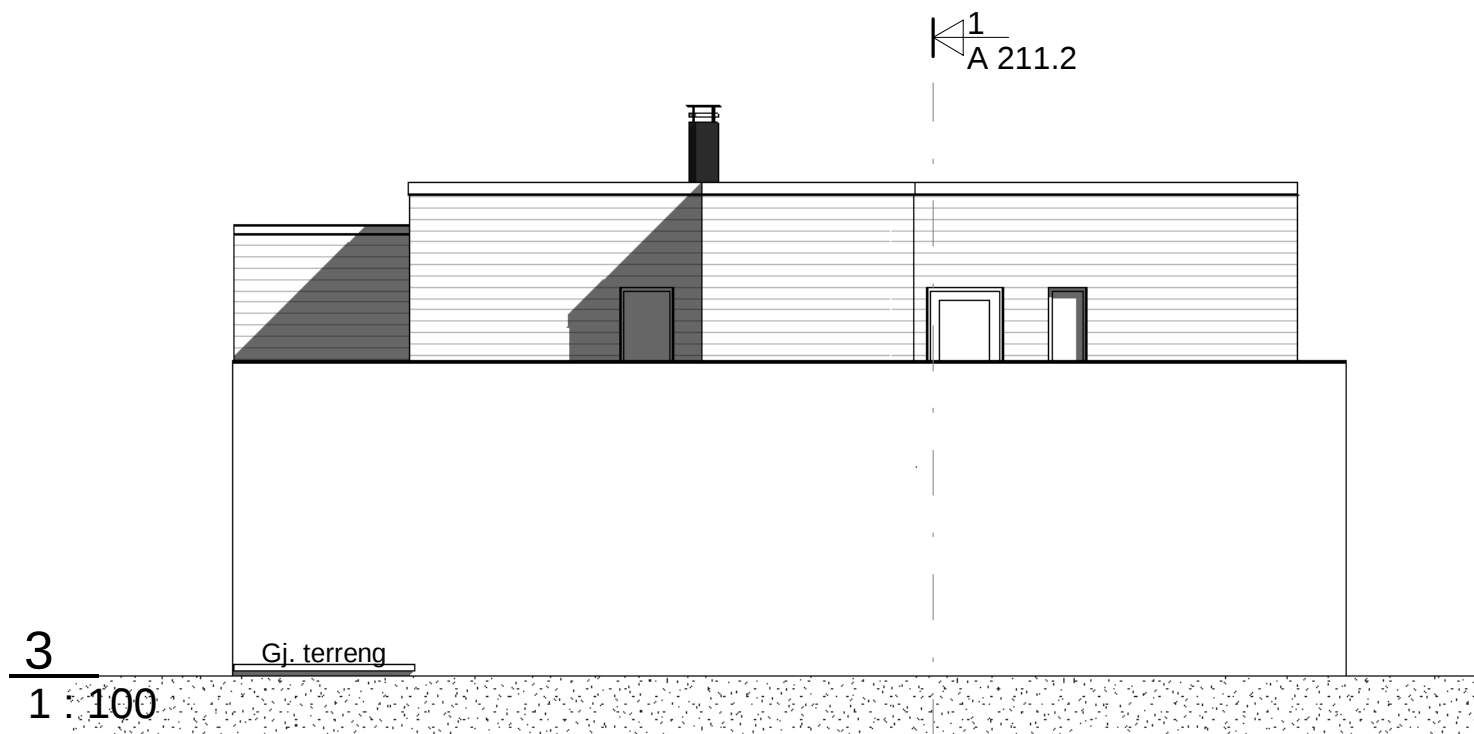

C	20.12.21	Flyttet pipe	mm	mm
B	15.01.20	Innlagt Pipe, byttet plass V05-2 og innlagt V06-2	HH	PLL
A	08.01.20	Arbeidstegning	MM	PLL
REV.	DATO	REVISJONEN GJELDER	SIGN.	KONTR.

Vensli AS
RAMMESØKNAD
Enter address here

Venslihagen, Gnr.: 18 bnr.: 27&70
Arb.tegning
Fasader - Hustype 2


FILNAVN:	MÅL: 1 : 100	DATO: 11.11.2019	SIGN. HH	KONTR. MM
----------	--------------	------------------	----------	-----------





Denne tegningen er beskyttet ved lov om opphavsrett og må ikke kopieres eller benyttes uten samtykke

 
OPPDR. NR.	TEGN. NR.	REV
1984	A 311.2	C


Der det er vegg mot nabobygg må vegg tilpasses med tanke på brann og lyd i de ulike rekker.

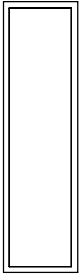
V01-2		
5x18M 	Antall:	2 stk.
	Bredde:	490mm
	Høyde:	1790mm
	Lydklasse:	-
	Brannklasse:	-
	Glass:	Energiglass, LT=64%
	Varmeisolasjon:	U-verdi=0,85
	Solavskjerming:	-
	Utføringsbredde:	
	Vrider/Håndtak:	-
	Lås:	-
	Hengsler:	-
	Barnesikring:	-
	Materialer:	Alubeslag RAL 7037, innv. trekarm NCS S 0500-N
Vindusnummer	40, 44	
Antall pr. etasje:	Et. 1:1, Et. 2:1	
Merknader:	-	

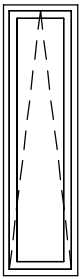V04-2		
5x18M 	Antall:	1 stk.
	Bredde:	490mm
	Høyde:	1790mm
	Lydklasse:	-
	Brannklasse:	-
	Glass:	Energiglass, LT=64%
	Varmeisolasjon:	U-verdi=0,85
	Solavskjerming:	-
	Utføringsbredde:	
	Vrider/Håndtak:	-
	Lås:	-
	Hengsler:	-
	Barnesikring:	-
	Materialer:	Alubeslag RAL 7037, innv. trekarm NCS S 0500-N
Vindusnummer	45	
Antall pr. etasje:	Et. 2:1	
Merknader:	-	

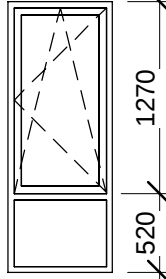V02-2		
7x18M 	Antall:	5 stk.
	Bredde:	690mm
	Høyde:	1790mm
	Lydklasse:	-
	Brannklasse:	-
	Glass:	Energiglass, LT=64%
	Varmeisolasjon:	U-verdi=0,85
	Solavskjerming:	-
	Utføringsbredde:	
	Vrider/Håndtak:	-
	Lås:	-
	Hengsler:	-
	Barnesikring:	-
	Materialer:	Alubeslag RAL 7037, innv. trekarm NCS S 0500-N
Vindusnummer	34, 35, 37, 43, 48	
Antall pr. etasje:	Et. 1:1, Et. 2:2	
Merknader:	-	

V05-2		
15x18M 	Antall:	1 stk.
	Bredde:	1490mm
	Høyde:	1790mm
	Lydklasse:	-
	Brannklasse:	-
	Glass:	Energiglass, LT=64%
	Varmeisolasjon:	U-verdi=0,85
	Solavskjerming:	-
	Utføringsbredde:	
	Vrider/Håndtak:	-
	Lås:	-
	Hengsler:	-
	Barnesikring:	-
	Materialer:	Alubeslag RAL 7037, innv. trekarm NCS S 0500-N
Vindusnummer	55	
Antall pr. etasje:	Et. 2:1	
Merknader:	-	

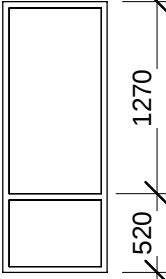V03-2		
7x18M 	Antall:	1 stk.
	Bredde:	690mm
	Høyde:	1790mm
	Lydklasse:	-
	Brannklasse:	-
	Glass:	Energiglass, LT=64%
	Varmeisolasjon:	U-verdi=0,85
	Solavskjerming:	-
	Utføringsbredde:	
	Vrider/Håndtak:	-
	Lås:	-
	Hengsler:	-
	Barnesikring:	-
	Materialer:	Alubeslag RAL 7037, innv. trekarm NCS S 0500-N
Vindusnummer	42	
Antall pr. etasje:	Et. 1:2, Et. 2:1	
Merknader:	-	

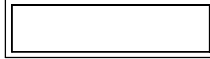V06-2		
14x4M 	Antall:	1 stk.
	Bredde:	1390mm
	Høyde:	390mm
	Lydklasse:	-
	Brannklasse:	-
	Glass:	Energiglass, LT=64%
	Varmeisolasjon:	U-verdi=0,85
	Solavskjerming:	-
	Utføringsbredde:	
	Vrider/Håndtak:	-
	Lås:	-
	Hengsler:	-
	Barnesikring:	-
	Materialer:	Alubeslag RAL 7037, innv. trekarm NCS S 0500-N
Vindusnummer	47	
Antall pr. etasje:	Et. 2:1	
Merknader:	-	

Vindusliste Type 2						
Type	Antall	Modulmål	Bredde	Høyde	Brystning	Topp Karm
Et. 1						
V01-2	1	5x18M	490	1790	300	2090
V02-2	3	7x18M	690	1790	300	2090
Et. 2						
V01-2	1	5x18M	490	1790	300	2090
V02-2	2	7x18M	690	1790	300	2090
V03-2	1	7x18M	690	1790	300	2090
V04-2	1	5x18M	490	1790	300	2090
V06-2	1	14x4M	1390	390	1700	2090
V05-2	1	15x18M	1490	1790	300	2090


D	25.04.22	V05-2 fast, V03-2 flyttet	jib	mm
C	13.02.20	Glass,u-verdi, farger alle vindu	MM	PLL
B	15.01.20	Supplert med vindu V06-2	HH	PLL
A	08.01.20	Arbeidstegning	MM	PLL
REV.	DATO	REVISJONEN GJELDER	SIGN.	KONTR.


OPPDR. NR.	TEGN. NR.	REV
1984	A 410.2	D


TEGNINGSTYPE		DATO
SKISSE		
FORPROSJEKT		
SØKNAD		
TILBUDTEGNING		
ARBEIDSTEGNING		08.01.2020
SOM BYGGET		
Denne tegningen er beskyttet ved lov om opphavsrett og må ikke kopieres eller benyttes uten samtykke		
A - ARK	Bjørnstad Prosjektering AS BJØRNSTAD PROSJEKTERING AS PB. 1361-2405 ELVERUM-T 62435400	
B - RIB	Bjørnstad Prosjektering AS BJØRNSTAD PROSJEKTERING AS PB. 1361-2405 ELVERUM-T 62435400	
R - RIBR		
E - RIE		
V - RIV		

 
Vensli AS		
Venslihagen, Gnr.: 18 bnr.: 27&70		
Vinduskjema - Hustype 2		


FILNAVN: 1984 Boliger Løten - Type 2		
MÅL: 1 : 50	OPPDR. NR.	TEGN. NR.
DATO:13.12.2019		REV
SIGN. MM	1984	A 410.2
KONTR. HH		D

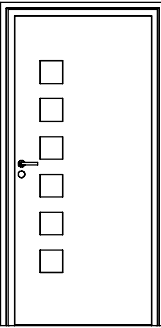YD1		
10x21M 	Antall:	1stk.:Høyre:1
	Bredde:	990mm
	Høyde:	2090mm
	Lydklasse:	-
	Brannklasse:	-
	Farger:	Utv. RAL 7037 Innv. NCS S 0500-N
	Terskel:	-
	Vrider/Håndtak:	Leverandørens
	Beslag:	-
	Hengsler:	Iht. lev. anvisninger for døren
	Glass:	-
Dørnummer	46	
Antall pr. etasje:	Et. 1:1	
Merknader:	U-verdi: ≤ 0,80 [W/(m2 K)]	

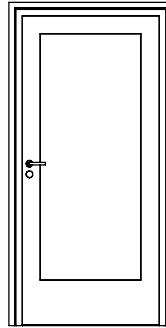YD2		
10x21M 	Antall:	3stk.:Høyre:1, Venstre:2
	Bredde:	990mm
	Høyde:	2090mm
	Lydklasse:	-
	Brannklasse:	-
	Farger:	Utv. RAL 7037 Innv. NCS S 0500-N
	Terskel:	-
	Vrider/Håndtak:	Leverandørens
	Beslag:	-
	Hengsler:	Iht. lev. anvisninger for døren
	Glass:	Sikkerhetsglass iht. TEK17
Dørnummer	47, 53, 55	
Antall pr. etasje:	Et. 1:2, Et. 2:1	
Merknader:	U-verdi: ≤ 0,80 [W/(m2 K)]	

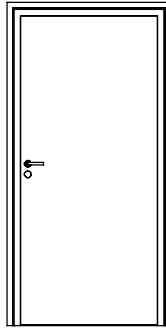YD3 Boddør		
10x21M 	Antall:	2stk.:Høyre:2
	Bredde:	990mm
	Høyde:	2090mm
	Lydklasse:	-
	Brannklasse:	-
	Farger:	Utv. RAL 7037 Innv. NCS S 0500-N
	Terskel:	-
	Vrider/Håndtak:	Leverandørens
	Beslag:	-
	Hengsler:	Iht. lev. anvisninger for døren
	Glass:	-
Dørnummer	58, 59	
Antall pr. etasje:	Et. 1:2	
Merknader:	-	

ID1		
9x21M 	Antall:	7stk.:Venstre:3, Høyre:4
	Bredde:	890mm
	Høyde:	2090mm
	Lydklasse:	-
	Brannklasse:	-
	Farger:	NCS S 0500-N
	Terskel:	-
	Vrider/Håndtak:	-
	Beslag:	-
	Hengsler:	-
	Glass:	-
Dørnummer	49, 50, 51, 52, 54, 56, 57	
Antall pr. etasje:	Et. 1:5, Et. 2:2	
Merknader:	-	

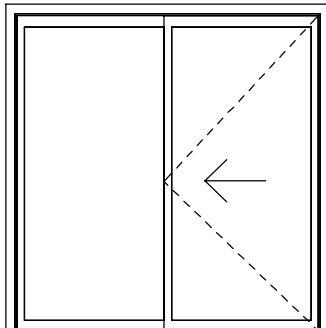YDS1		
20x21M 	Antall:	1stk.:1
	Bredde:	1995mm
	Høyde:	2090mm
	Lydklasse:	-
	Brannklasse:	-
	Farger:	Utv. RAL 7037 Innv. NCS S 0500-N
	Terskel:	-
	Vrider/Håndtak:	Leverandørens
	Beslag:	-
	Hengsler:	Glideskinner
	Glass:	Sikkerhetsglass iht. TEK17
Dørnummer	48	
Antall pr. etasje:	Et. 2:1	
Merknader:	U-verdi: ≤ 0,80 [W/(m2 K)], for retning på skyvefelt, se plantegning	

Dør Liste					
Dørn.	Antall	Modulmål	bredde	høyde	Farger
Et. 1					
ID1	3	9x21M	890	2090	NCS S 0500-N
ID1	2	9x21M	890	2090	NCS S 0500-N
YD1	1	10x21M	990	2090	RAL 7037/NCS S 5500-N
YD2	1	10x21M	990	2090	RAL 7037/NCS S 5500-N
YD2	1	10x21M	990	2090	RAL 7037/NCS S 5500-N
YD3 Boddør	2		990	2090	RAL 7037/NCS S 5500-N
10					
Et. 2					
ID1	1	9x21M	890	2090	NCS S 0500-N
ID1	1	9x21M	890	2090	NCS S 0500-N
YD2	1	10x21M	990	2090	RAL 7037/NCS S 5500-N
YDS1	1	20x21M	1994.6	2090	RAL 7037/NCS S 5500-N
4					
Grand total: 14					
14					


Oppgitt antall dører er antall i ett hus.

Glass iht. krav i TEK17


A	15.04.20	Alubeslag utvendig på ytterdører/balkongdører	mm	mm
REV.	DATO	REVISJONEN GJELDER	SIGN.	KONTR.

OPPDR. NR.	TEGN. NR.	REV
1984	A 411.2	A


TEGNINGSTYPE		DATO
SKISSE		
FORPROSJEKT		
SØKNAD		
TILBUDTEGNING		
ARBEIDSTEGNING		19.03.2020
SOM BYGGET		
Denne tegningen er beskyttet ved lov om opphavsrett og må ikke kopieres eller benyttes uten samtykke		
A - ARK	Bjørnstad Prosjektering AS BJØRNSTAD PROSJEKTERING AS PB. 1361-2405 ELVERUM-T 62435400	
B - RIB	Bjørnstad Prosjektering AS BJØRNSTAD PROSJEKTERING AS PB. 1361-2405 ELVERUM-T 62435400	
R - RIBR		
E - RIE		
V - RIV		
Vensli AS		
Venslihagen, Gnr.: 18 bnr.: 27&70		
Dørskjema - Hustype 2		
FILNAVN: 1984 Boliger Løten - Type 2		
MÅL: 1 : 50	OPPDR. NR.	TEGN. NR.
DATO:19.03.2020		REV
SIGN. HH	1984	A 411.2
KONTR. MM		A

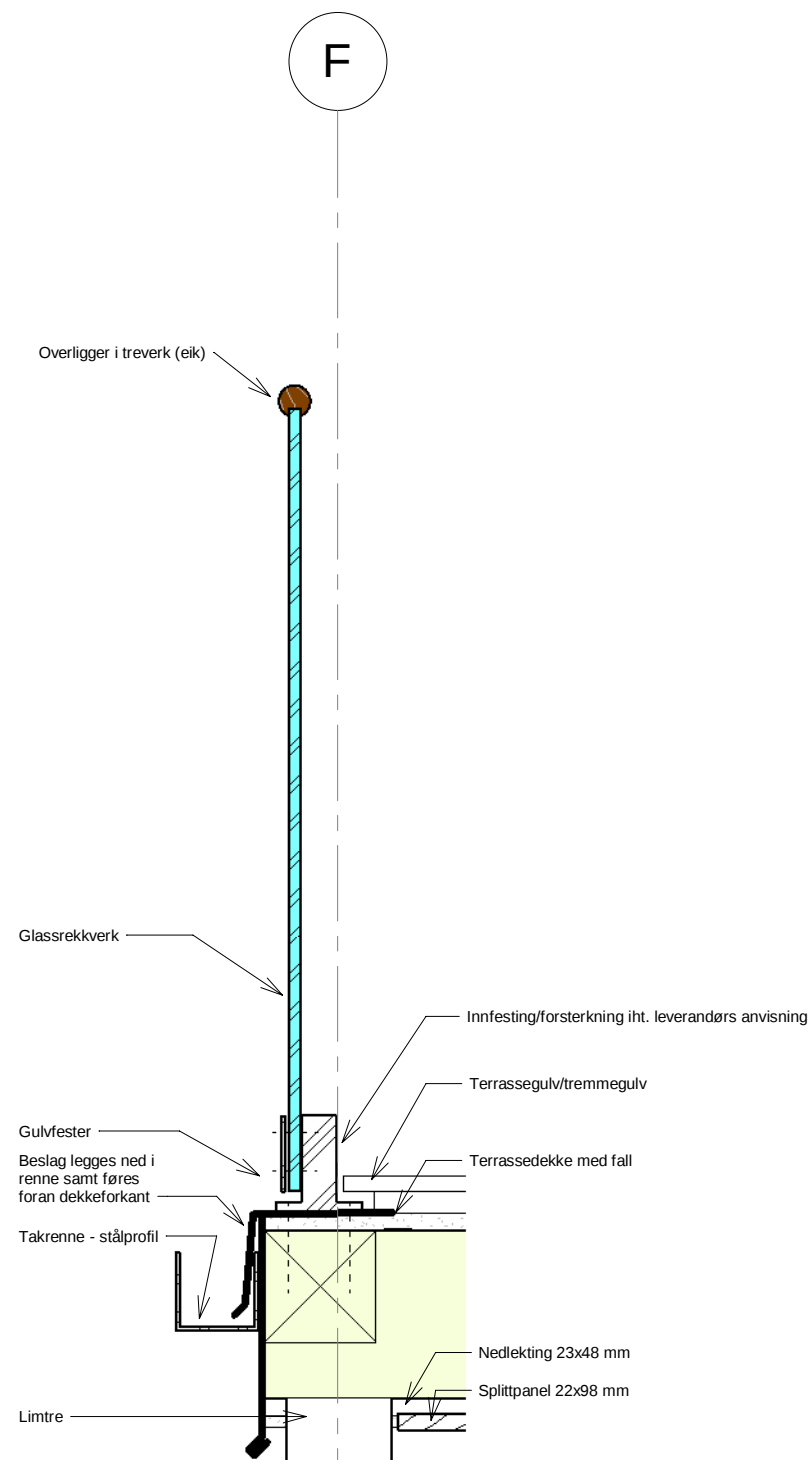

1 Prinsipp balkongrekkverk
1 : 10




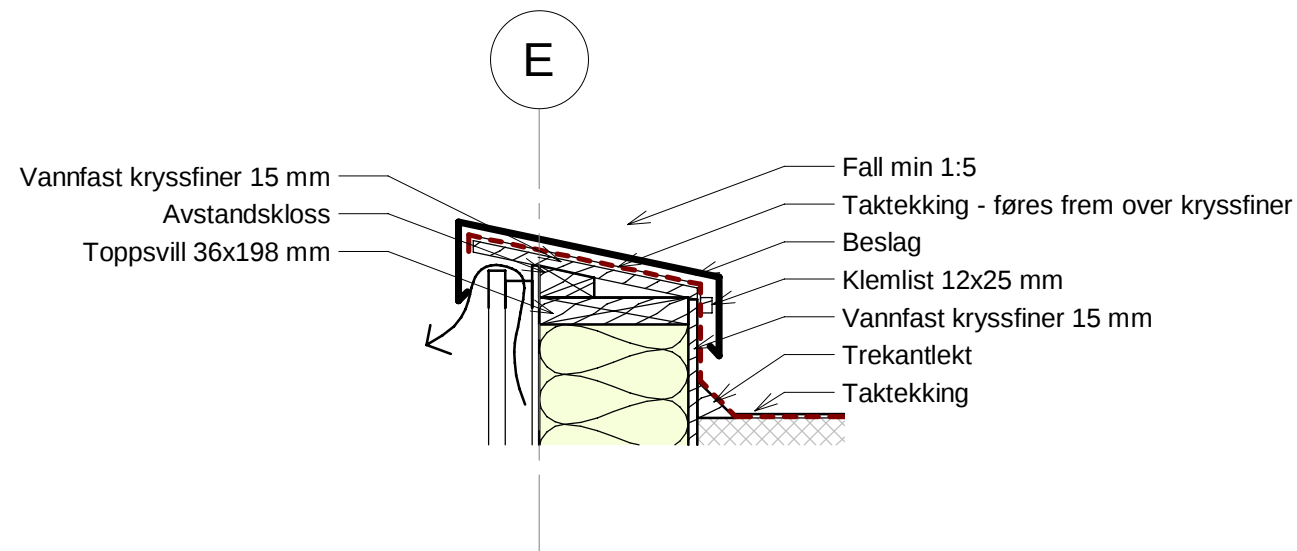


2 Prinsipp gesims
1 : 10

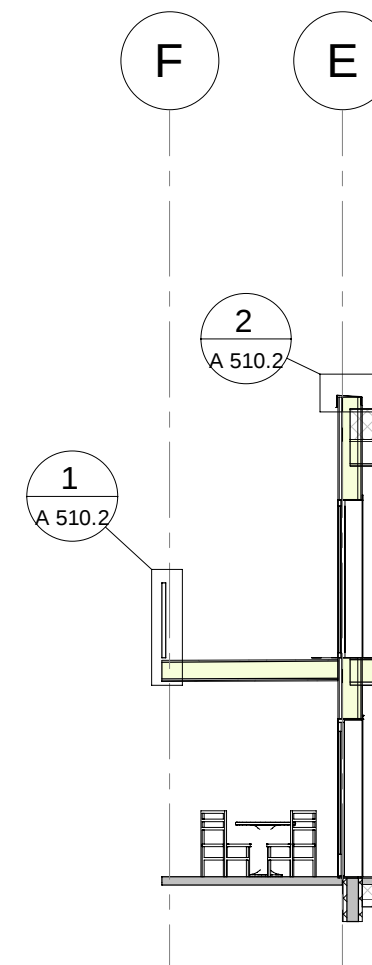

Anvisning detaljer
1 : 100

REV.	DATO	REVISJONEN GJELDER		SIGN.	KONTR.
Vensli AS		Venslihagen, Gnr.: 18 bnr.: 27&70			
Enter address here		Arb.tegning			
		Prinsipp rekkverk/dekkeforkant/gesims			
FILNAVN:		MÅL: As indicated	DATO: 02.06.2020	SIGN. mm	KONTR. hh
 Bjørnstad Prosjektering AS BJØRNSTAD PROSJEKTERING AS PB. 1361-2405 ELVERUM-T 62435400		Denne tegningen er beskyttet ved lov om opphavsrett og må ikke kopieres eller benyttes uten samtykke		OPPDR. NR.	TEGN. NR.
				1984	A 510.2
				REV	

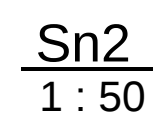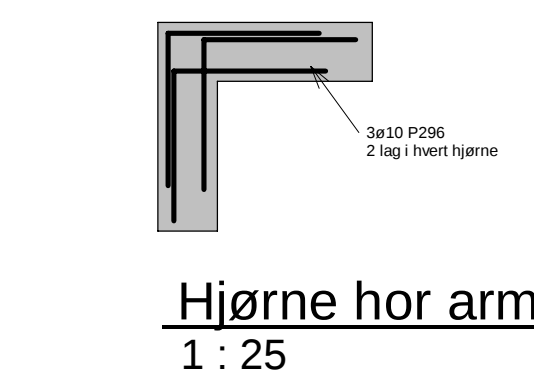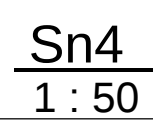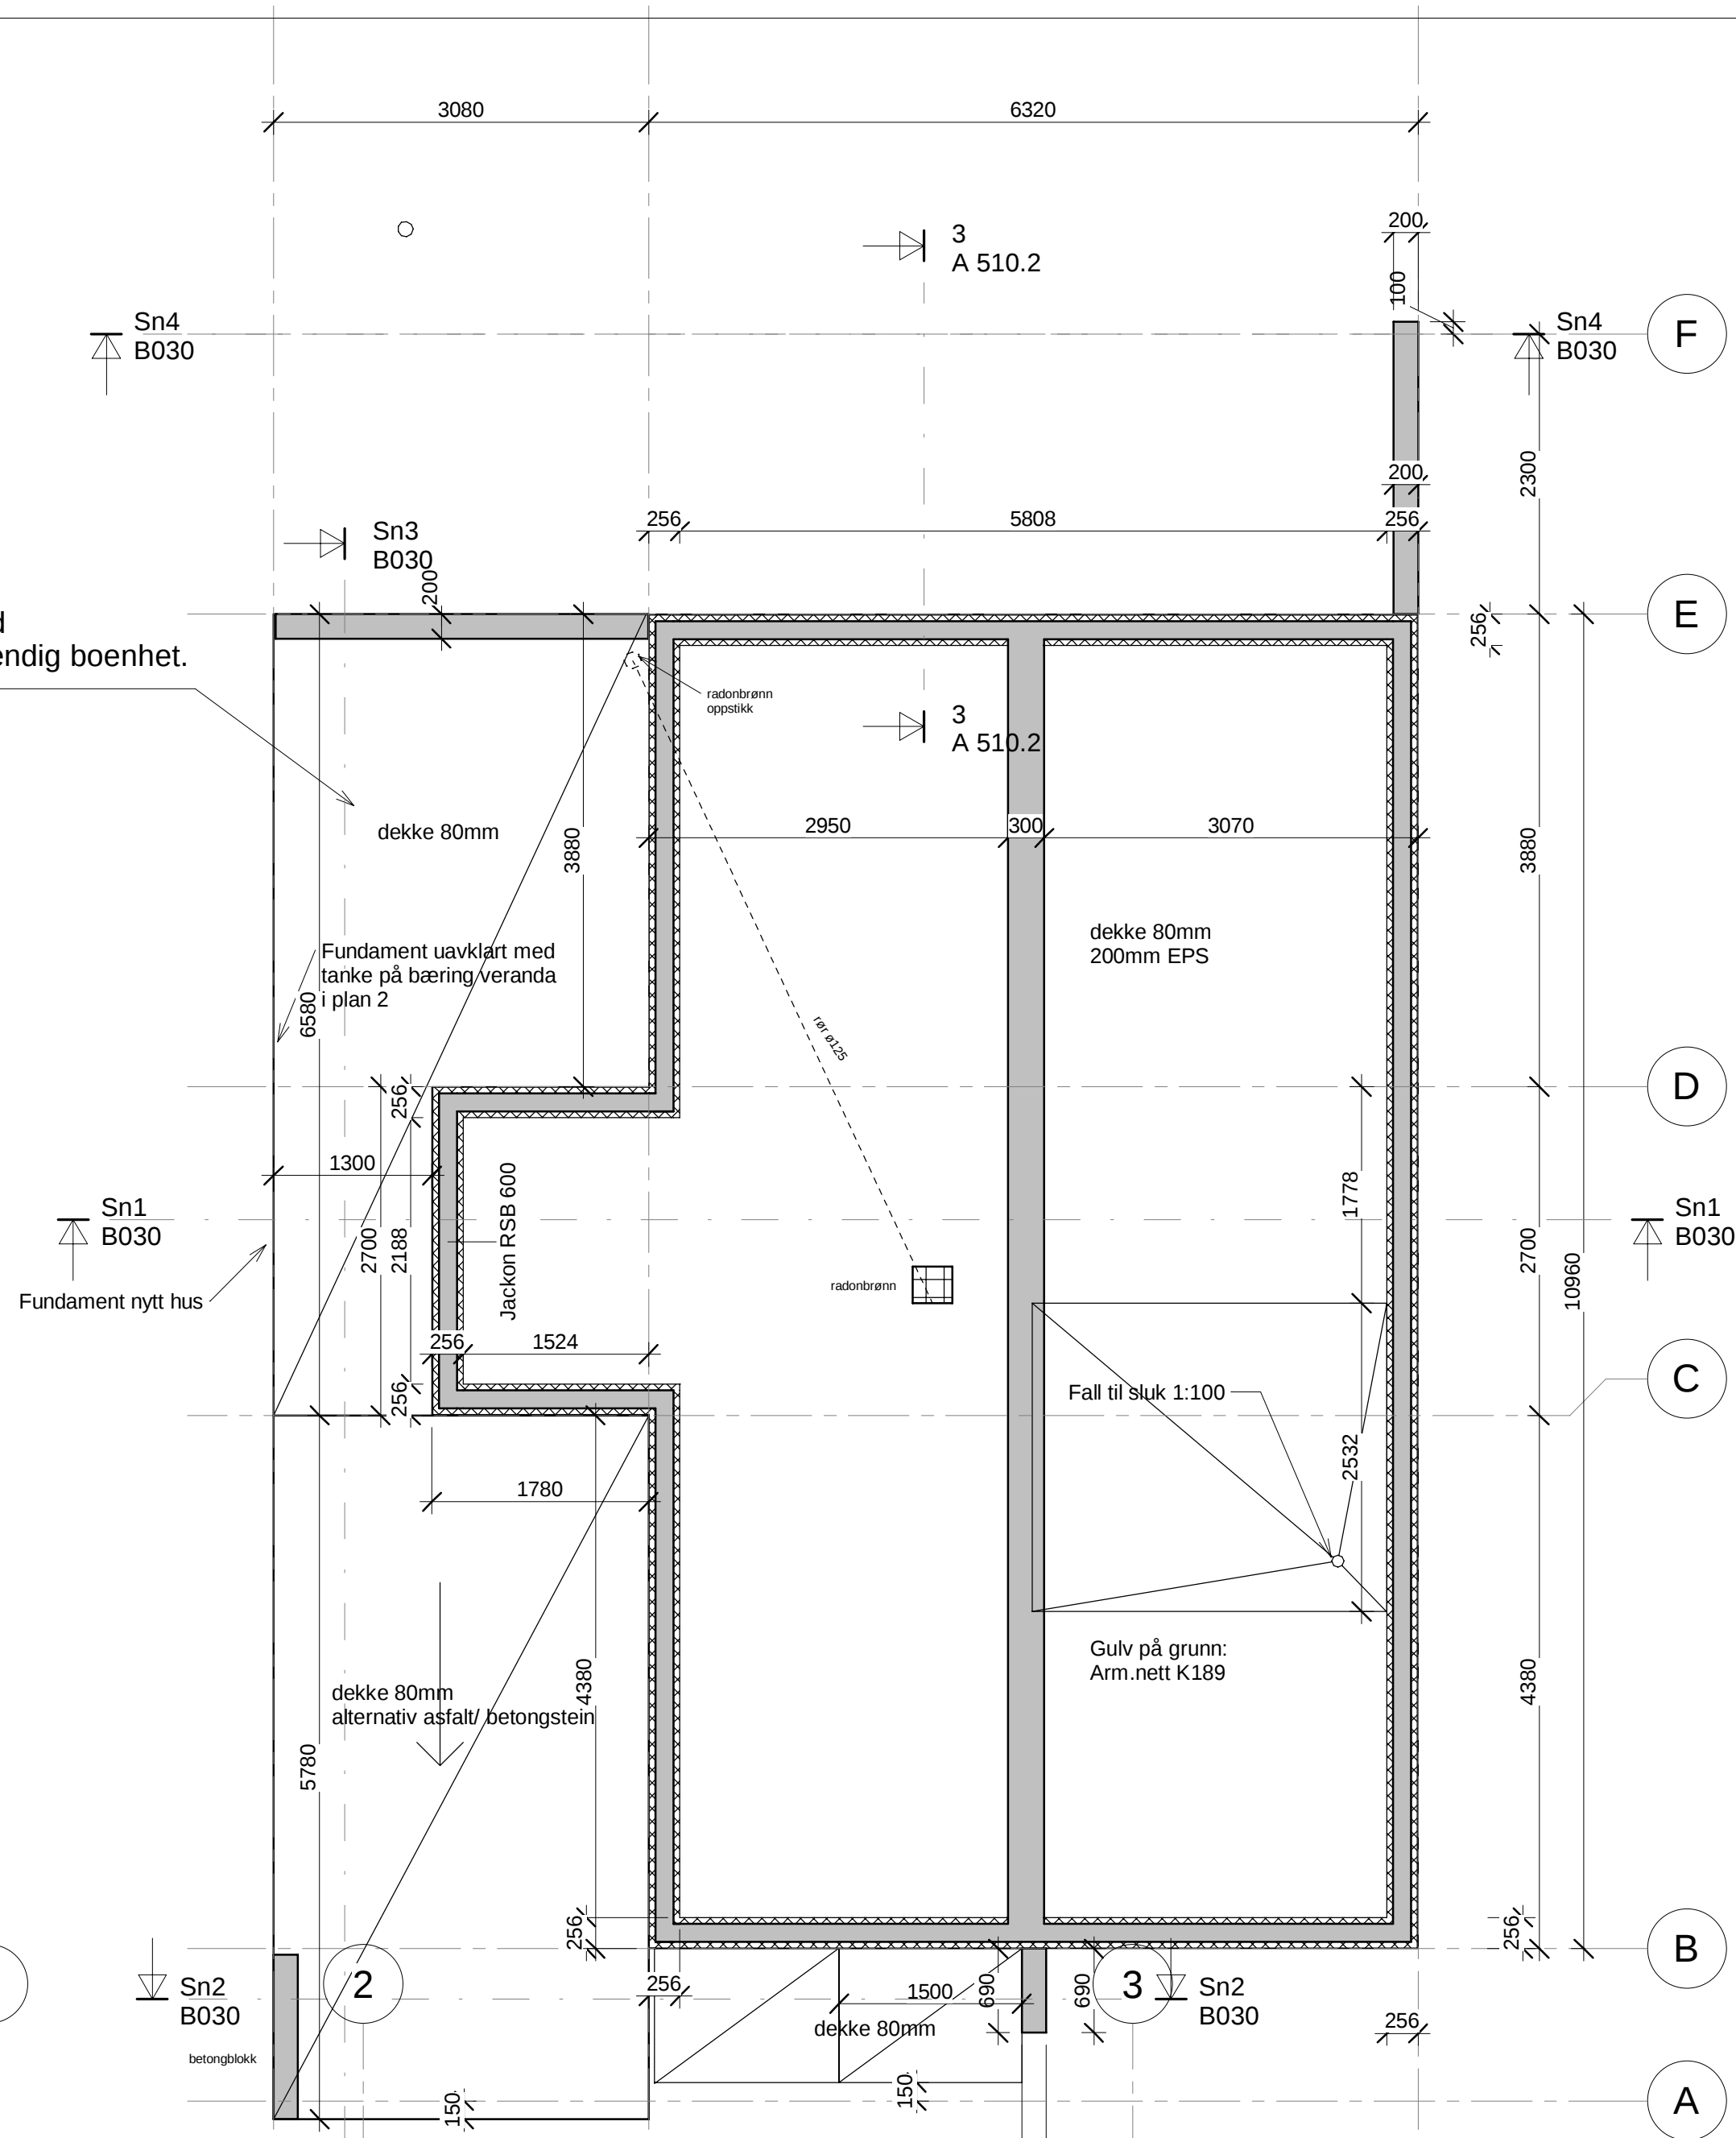

Isolasjon under dekke EPS S80 200mm,
under såle og forsterkning XPS300
Alle synlige hjørner avfases med 15mm trekant list


Denne tegningen er beskyttet ved lov om opphavsrett og må ikke kopieres eller benyttes uten samtykke

--	--

Fundamentplan Form + ARM Type 2

[illegible]