



Pellygata - Sarpsborg

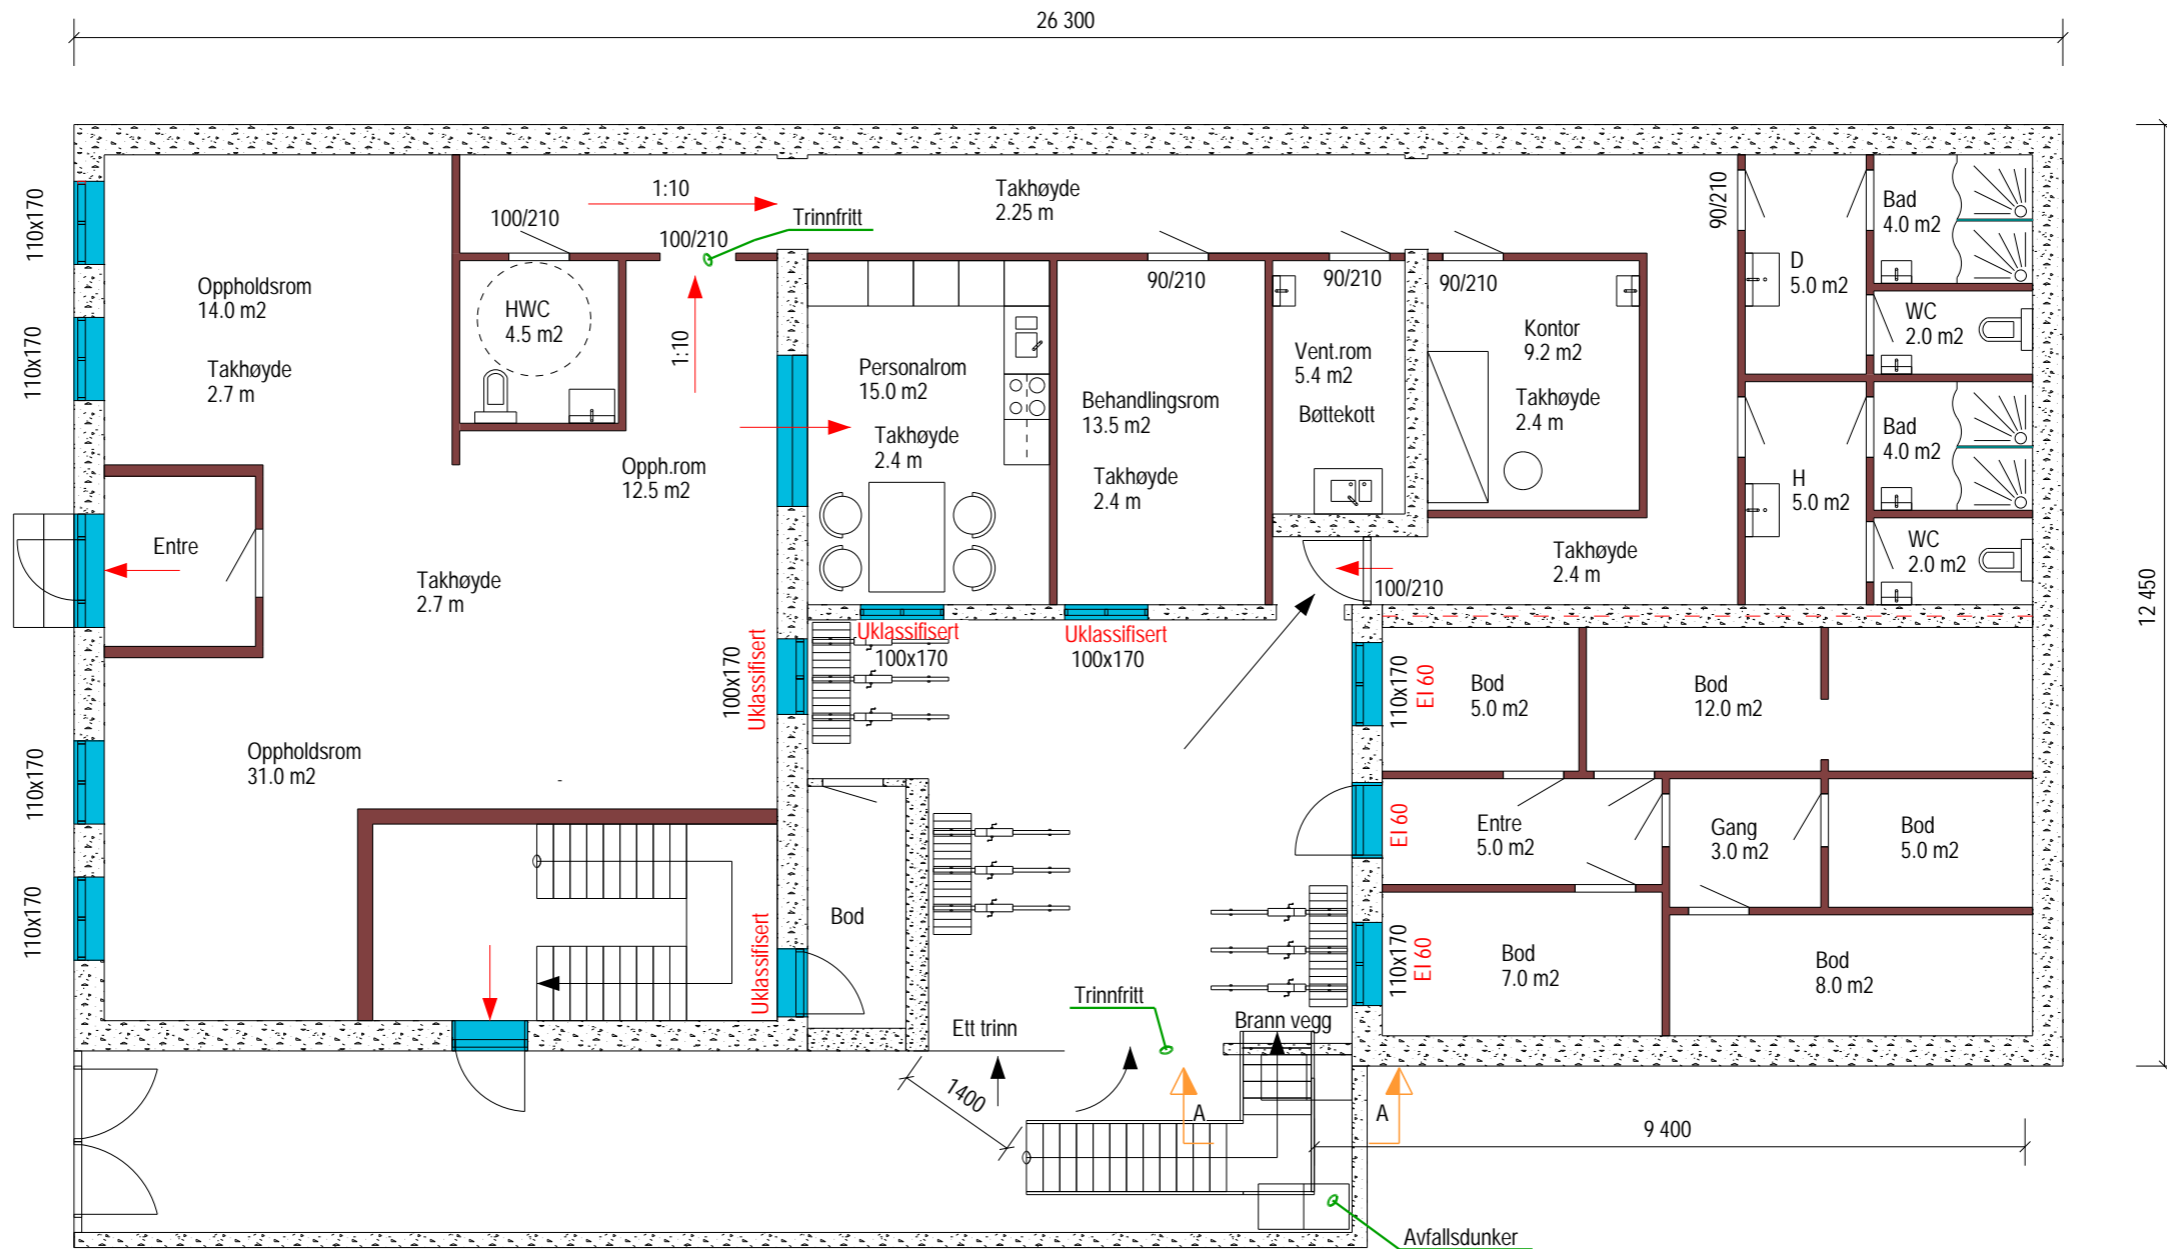

ETG.1
200 m² (BRA)

PLAN 1.ETG.
1:100

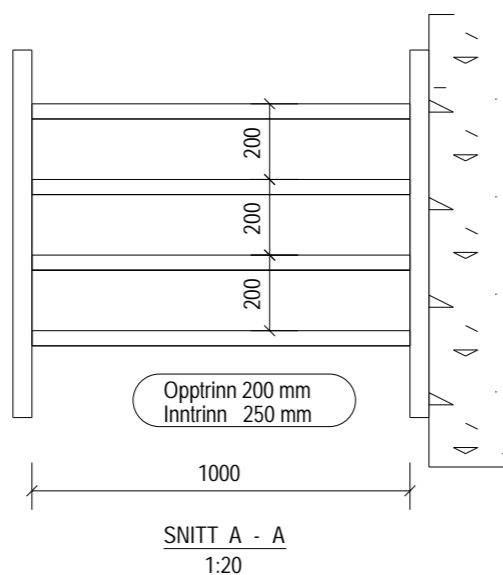

C	SOM BYGGET	09.09.2024	SRS	TLH
Rev	Beskrivelse	Dato	Tegnet av	Kontrollert av
Gnr.1 Bnr.761 Pellygate 62 1706 Sarpsborg			Dato	Sign.
		Tegnet av	21.03.2023	SRS
		Kontrollert av	21.03.2023	TLH
		Godkjent av		
ORIGINALFORMAT: A3		Status SOM BYGGET		
		Prosj. nr. 2023	Målestokk 1:20	1:100
		Tegn.nr. E1-6 Plantegning		Rev. C