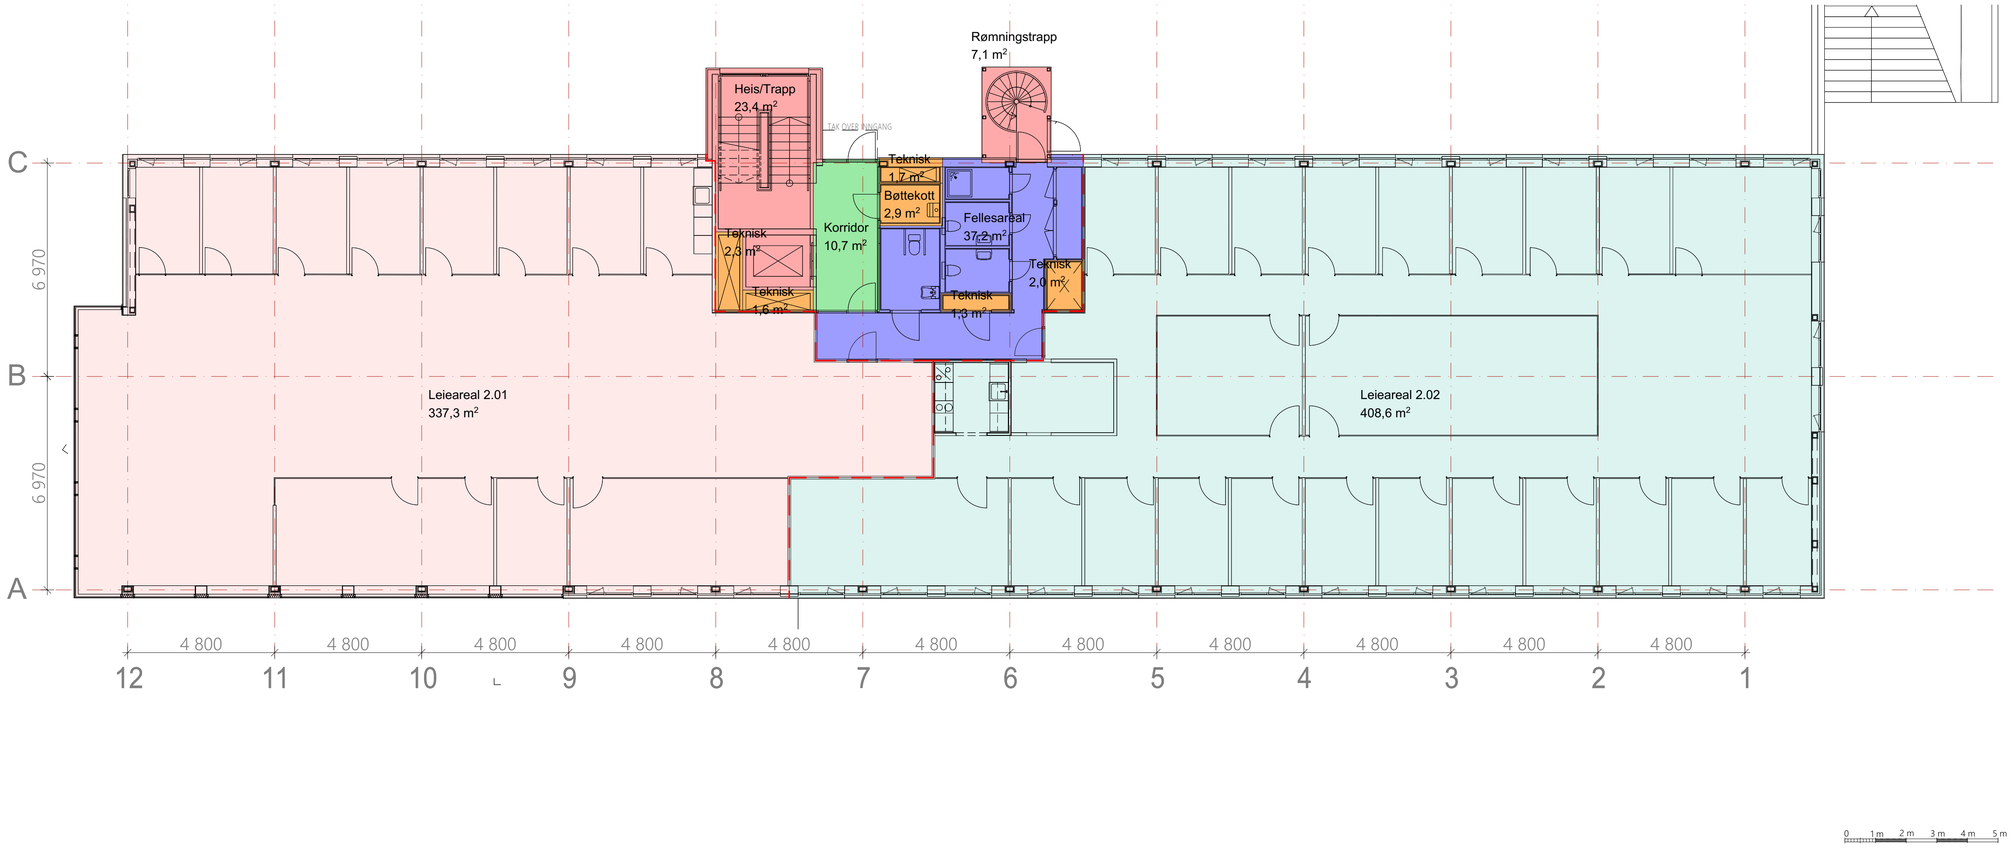

Rev	Nr	Beskrivelse	Dato	Sign	Kontr

Ved bygging må mål kontrolleres på stedet

Tegningsnr.: 13

Revisjon nr.:

Type tegning: 2. Etasje

Lokaliseringsfigur:

Prosjektfase: SOM BYGGET

Prosjektnr.: 15370

Arkitekt: SPIR

Prosjekt

Kaldnes K1
Rambergveien 1
3115 Tønsberg

Tiltakshaver: Kaldnes K1 AS

Kontroll prosjekt.
Sign. JBP | Kontroll AE

Filnavn: 15370 Kaldnes K1 2501.pln

Dato: #

Målestokk: 1:100

Tegningsnr.: 13

Revisjon nr.:

Type tegning: 2. Etasje